


Obiekt: dz. wg zakresu - ul. Górska, Tatrzańska, Sudecka Obręb: 0006 Miasto: Drawsko Pomorskie Powiat: drawski woj. zachodniopomorskie	„GEOEXPRESS” USŁUGI GEODEZYJNE Tomasz Kłyszczko ul. Słowackiego 11 73-110 Stargard Szczeciński tel. 091 834 52 44								
Skala 1:500 Układ współrzędnych: 2000 strefa 5 Poziom odniesienia wysokości: Kronsztadt									
Kierownik roboty: Tomasz Kłyszczko nr upr. 20165 zakres 1	Wykonano w ramach roboty geodezyjnej: GK.6640.301.2014								
Mapę do celów projektowych sporządzono metodą cyfrową przy wykorzystaniu: 1. mapy zasadniczej w skali 1:500 sekcje: 5.202.27.03.4.4, 5.202.27.04.3.1, 5.202.27.04.3.2, 5.202.27.04.3.3, 5.202.27.04.3.4, 5.202.27.08.2.2, 5.202.27.08.2.4, 5.202.27.09.1.1, 5.202.27.09.1.2, 5.202.27.09.1.3, 5.202.27.09.1.4	W zakresie opracowania znajdują się punkty osnowy geodezyjnej podlegające ochronie na podst. art.15, art.48 ust.1 pkt 3 ustawy Prawo geodezyjne i kartograficzne (Dz.U. z 2005r. Nr 240 poz.2027) o nr: 1005, 1079, 1080								
Na mapie do celów projektowych wykazano następujące uzgodnione przez ZUDP projekty sieci uzbrojenia terenu: 528/09k, 642/09g, 13/10g, 382/11e,w,ks,g; 88/12e,w,ks,g; 167/12e, 179/13e, 224/13e,w,ks,g; 243/13e,w,ks,g; 266/13w,ks,g; 285/13e, 41/14kd,e; 139/14e	Granice i nr działek ewidencyjnych według danych WGKiK Starostwa Powiatowego w Drawsku Pomorskim z dnia 28.04.2014r.								
Informacje dodatkowe: 1. Zakres pomiaru: ———— 2. Redakcja znaków zgodna z instrukcją techniczną K-1 (Podstawowa Mapa Kraju z 1998r.) 3. Mapa nadaje się do celów projektowych w zakresie pomiaru. 4. Stopień kartometryczności mapy do celów projektowych jest zgodny z przepisami instrukcji technicznej K-1 (podstawowa Mapa Kraju z 1998r.) 5. Wszystkie trwałe obiekty budowlane podlegają wytyczeniu przez jednostkę wykonawstwa geodezyjnego. 6. Nie wyklucza się istnienia w terenie również uzbrojenia, o którym brak było informacji branżowych i nie zostały odnalezione w czasie inwentaryzacji geodezyjnej.	Rejestracja Poswiadcza się, że niniejszy dokument został opracowany w wyniku prac geodezyjnych i kartograficznych, których rezultat zawiera operat techniczny wpisany do ewidencji materiałów państwowego zasobu geodezyjnego i kartograficznego <table border="1"> <tr> <td>Organ prowadzący państwowy zasób geodezyjny i kartograficzny</td> <td>STAROSTA DRAWSKI</td> </tr> <tr> <td>Identyfikator ewidencyjny materiału zasobu - operatu technicznego</td> <td>P.3203.2014.669</td> </tr> <tr> <td>Data wpisania operatu technicznego do ewidencji materiałów zasobu</td> <td>29.05.2014</td> </tr> <tr> <td>Inię, nazwisko, podpis osoby, reprezentującej organ</td> <td>Z up. STAROSTA</td> </tr> </table> inż. Małgorzata Małkiewicz GEODETA POWIATOWY	Organ prowadzący państwowy zasób geodezyjny i kartograficzny	STAROSTA DRAWSKI	Identyfikator ewidencyjny materiału zasobu - operatu technicznego	P.3203.2014.669	Data wpisania operatu technicznego do ewidencji materiałów zasobu	29.05.2014	Inię, nazwisko, podpis osoby, reprezentującej organ	Z up. STAROSTA
Organ prowadzący państwowy zasób geodezyjny i kartograficzny	STAROSTA DRAWSKI								
Identyfikator ewidencyjny materiału zasobu - operatu technicznego	P.3203.2014.669								
Data wpisania operatu technicznego do ewidencji materiałów zasobu	29.05.2014								
Inię, nazwisko, podpis osoby, reprezentującej organ	Z up. STAROSTA								
Uzbrojenie opracowano na podstawie: 1. danych branżowych – literą B 2. pośredniego ustalenia przebiegu aparaturą elektromagnetyczną – literą A 3. bezpośrednich pomiarów powykonawczych – bez litery W związku z tym w częściach 1 i 2 nie gwarantuje się kompletności, a dokładność położenia uzbrojenia na mapie może być niższa od dokładności kartometrycznej mapy.	STAROSTA DRAWSKI WYDZIAŁ GEODEZJI, KARTOGRAFII I KATASTRU Reprodukowanie, rozpowszechnianie i rozprowadzanie niniejszego dokumentu wymaga zezwolenia, o którym mowa w art. 18 ustawy z dnia 17 maja 1989 r. - Prawo geodezyjne i kartograficzne (Dz.U. z 2010r. Nr 193, poz. 1287 z zm.) 29.05.2014 Z up. STAROSTA Drawsko Pom. inż. Małgorzata Małkiewicz GEODETA POWIATOWY								
Aktualność wtórnika na dzień: 06.05.2014r. Stargard Szczeciński, dnia 15.05.2014r.	Kierownik jednostki wykonawstwa geodezyjnego nr uprawnień zaw. 20165 Tomasz Kłyszczko 73-110 Stargard Szczeciński, ul.Brzozowa 86f tel.663 622 560 Tomasz Kłyszczko								

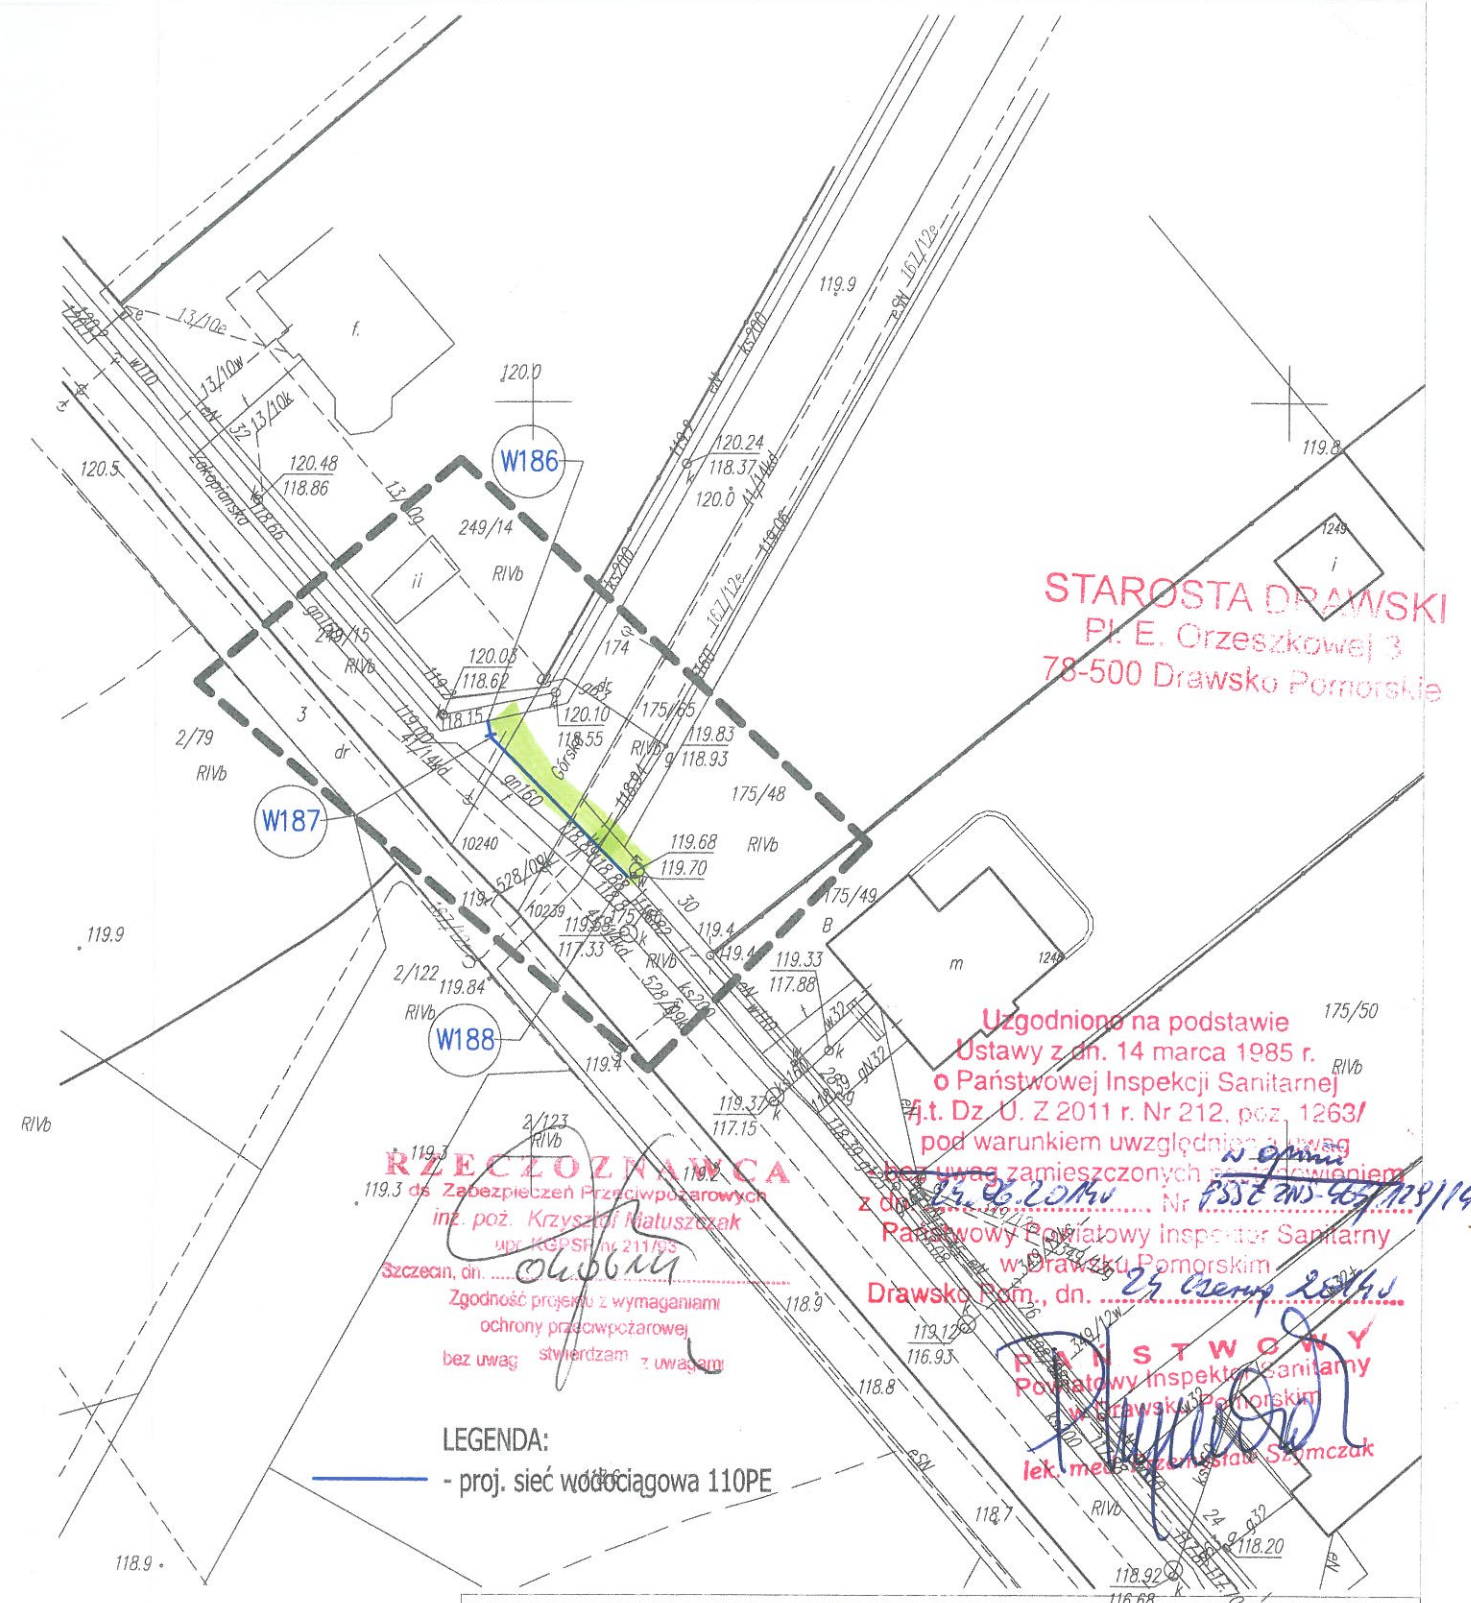

 ADbud	116.68 K Przedsiębiorstwo Projektowania i Realizacji Inwestycji 73-110 Stargard Szczeciński ul. Gdynska 28c tel./fax. 91 577 11 86 adbudstargard@gmail.com www.adbud-stargard.pl	
	59/2013	