

114.5

Kierownik
Działu Przyłączeń




Opis

Dawsko Pomorskie
ul. Starogrodzka 34
78-500 Dawsko Pom.

KLIP

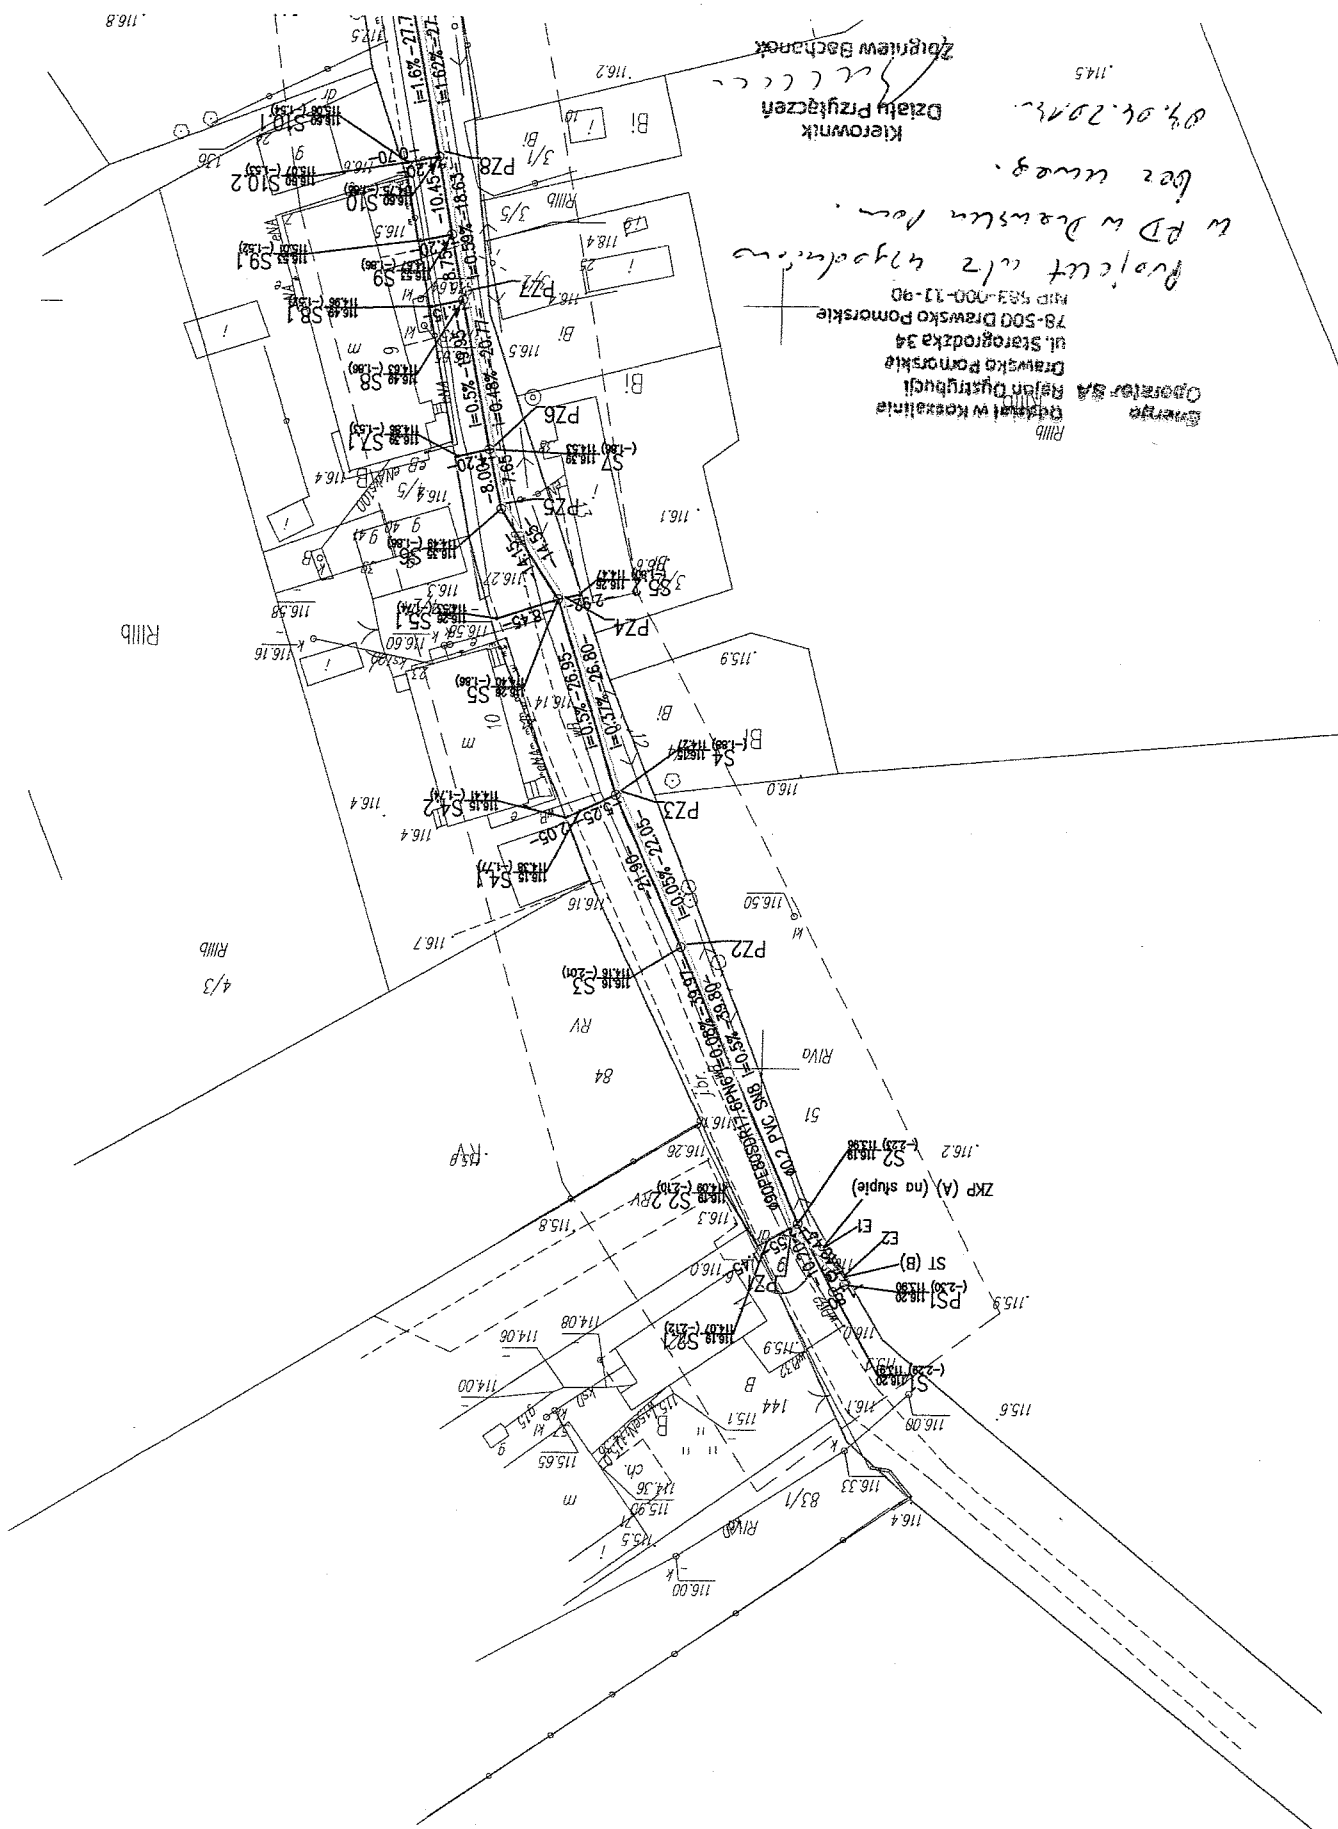


06 III 2012

Z up. starosty

Drańsko Pom.

mgr inż. Dominik Dołżycki
GEODETA POWIATOWY


Kierownik jednostki wykonawstwa geodezyjnego

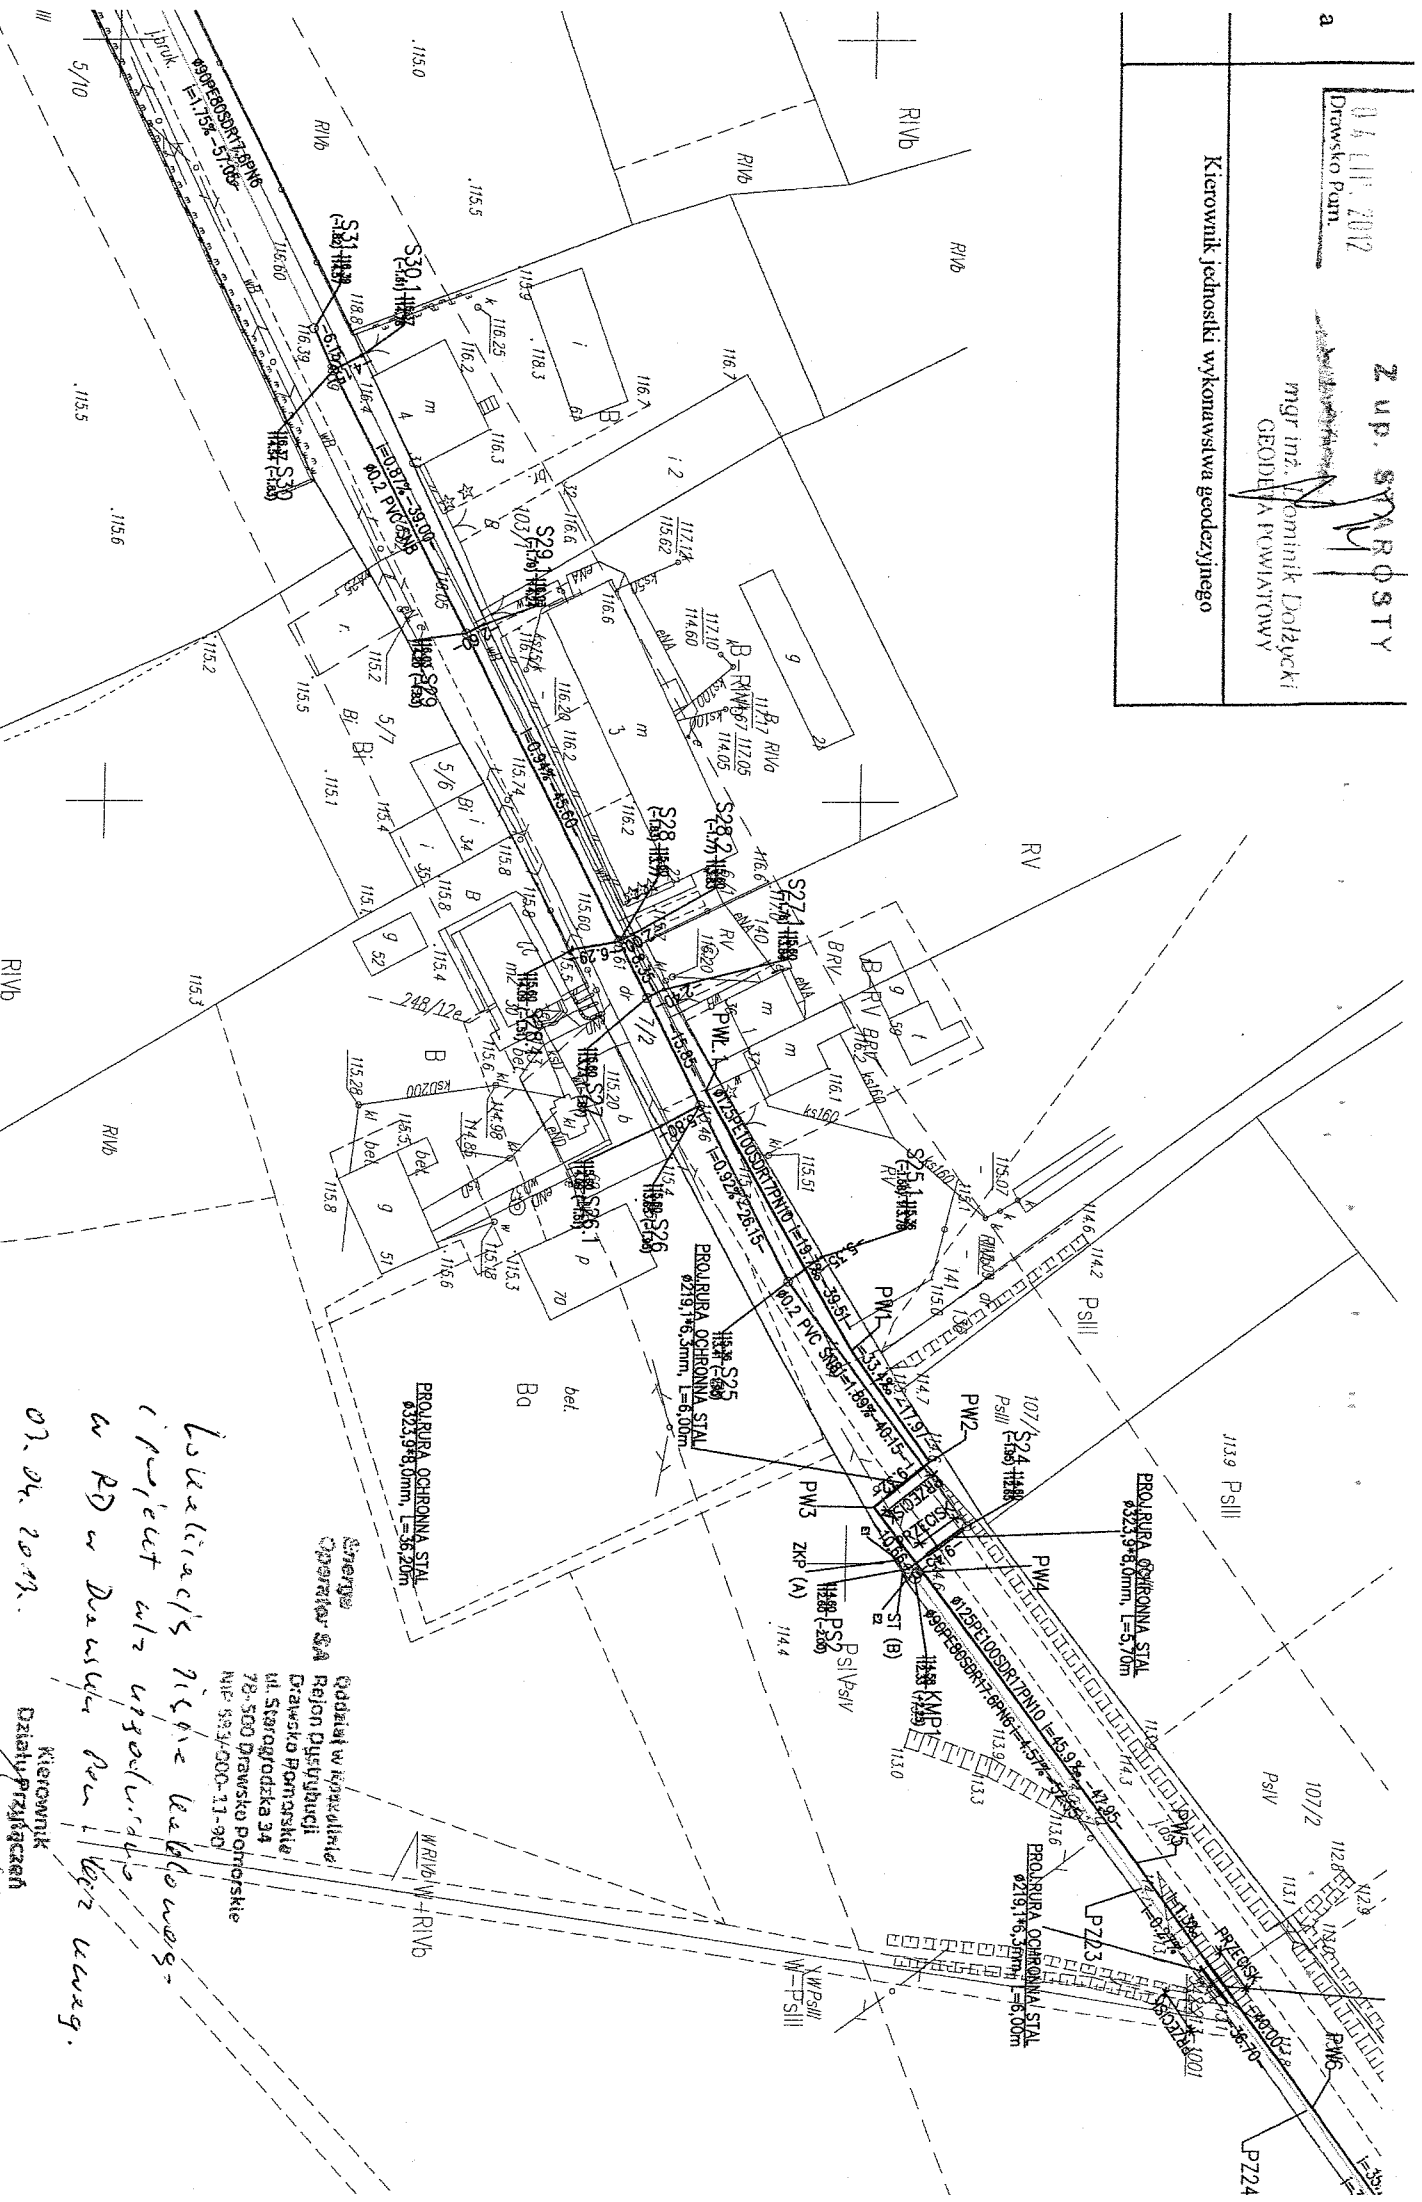


Wskazanie miejsc lokalizacji
i projekt ulz uprzedni
w PD w Drańsku Pom.
07.04.2012.

Kierownik


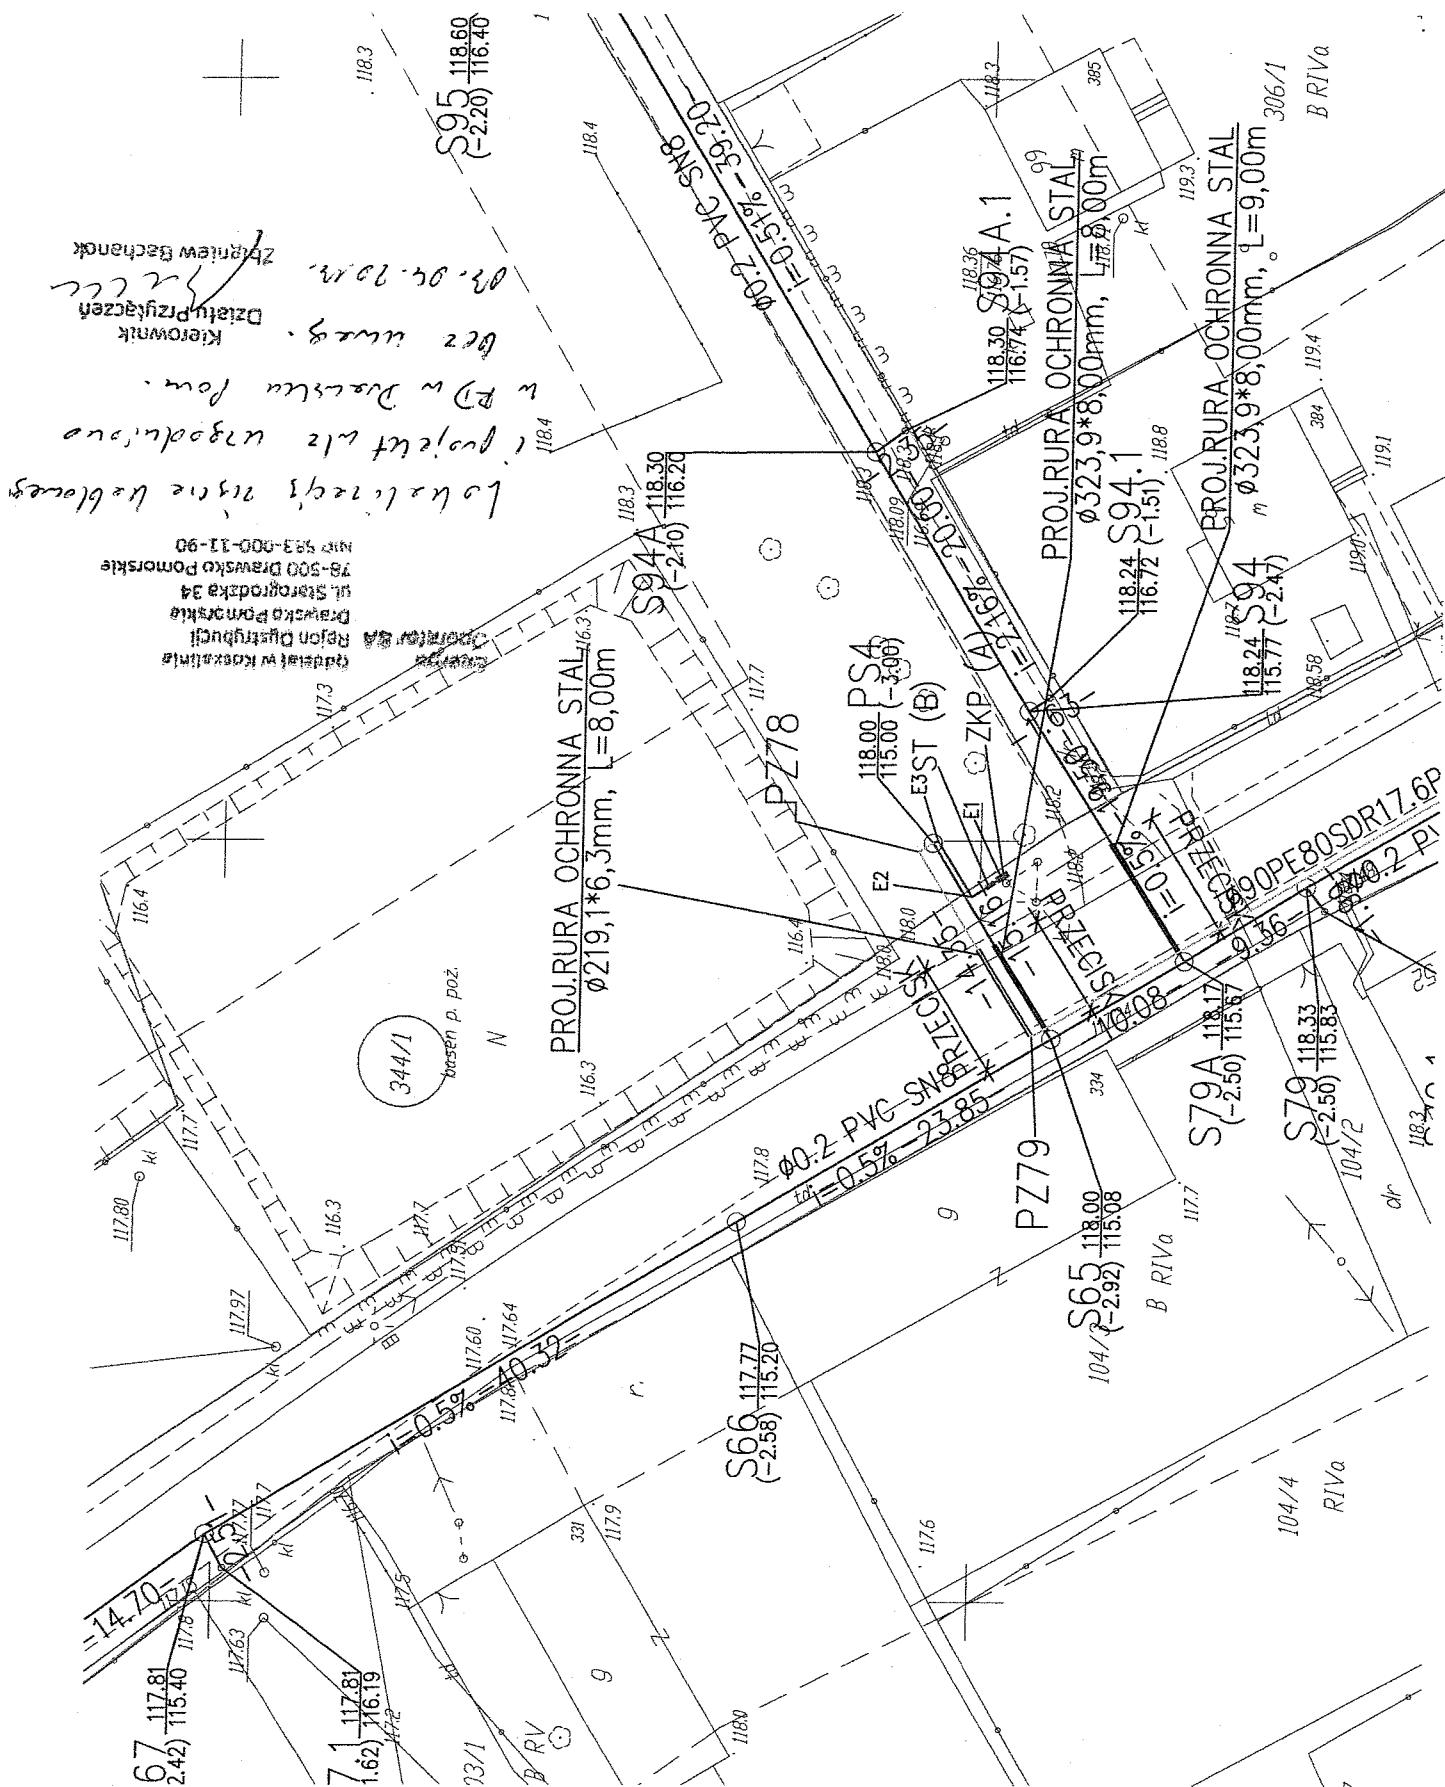

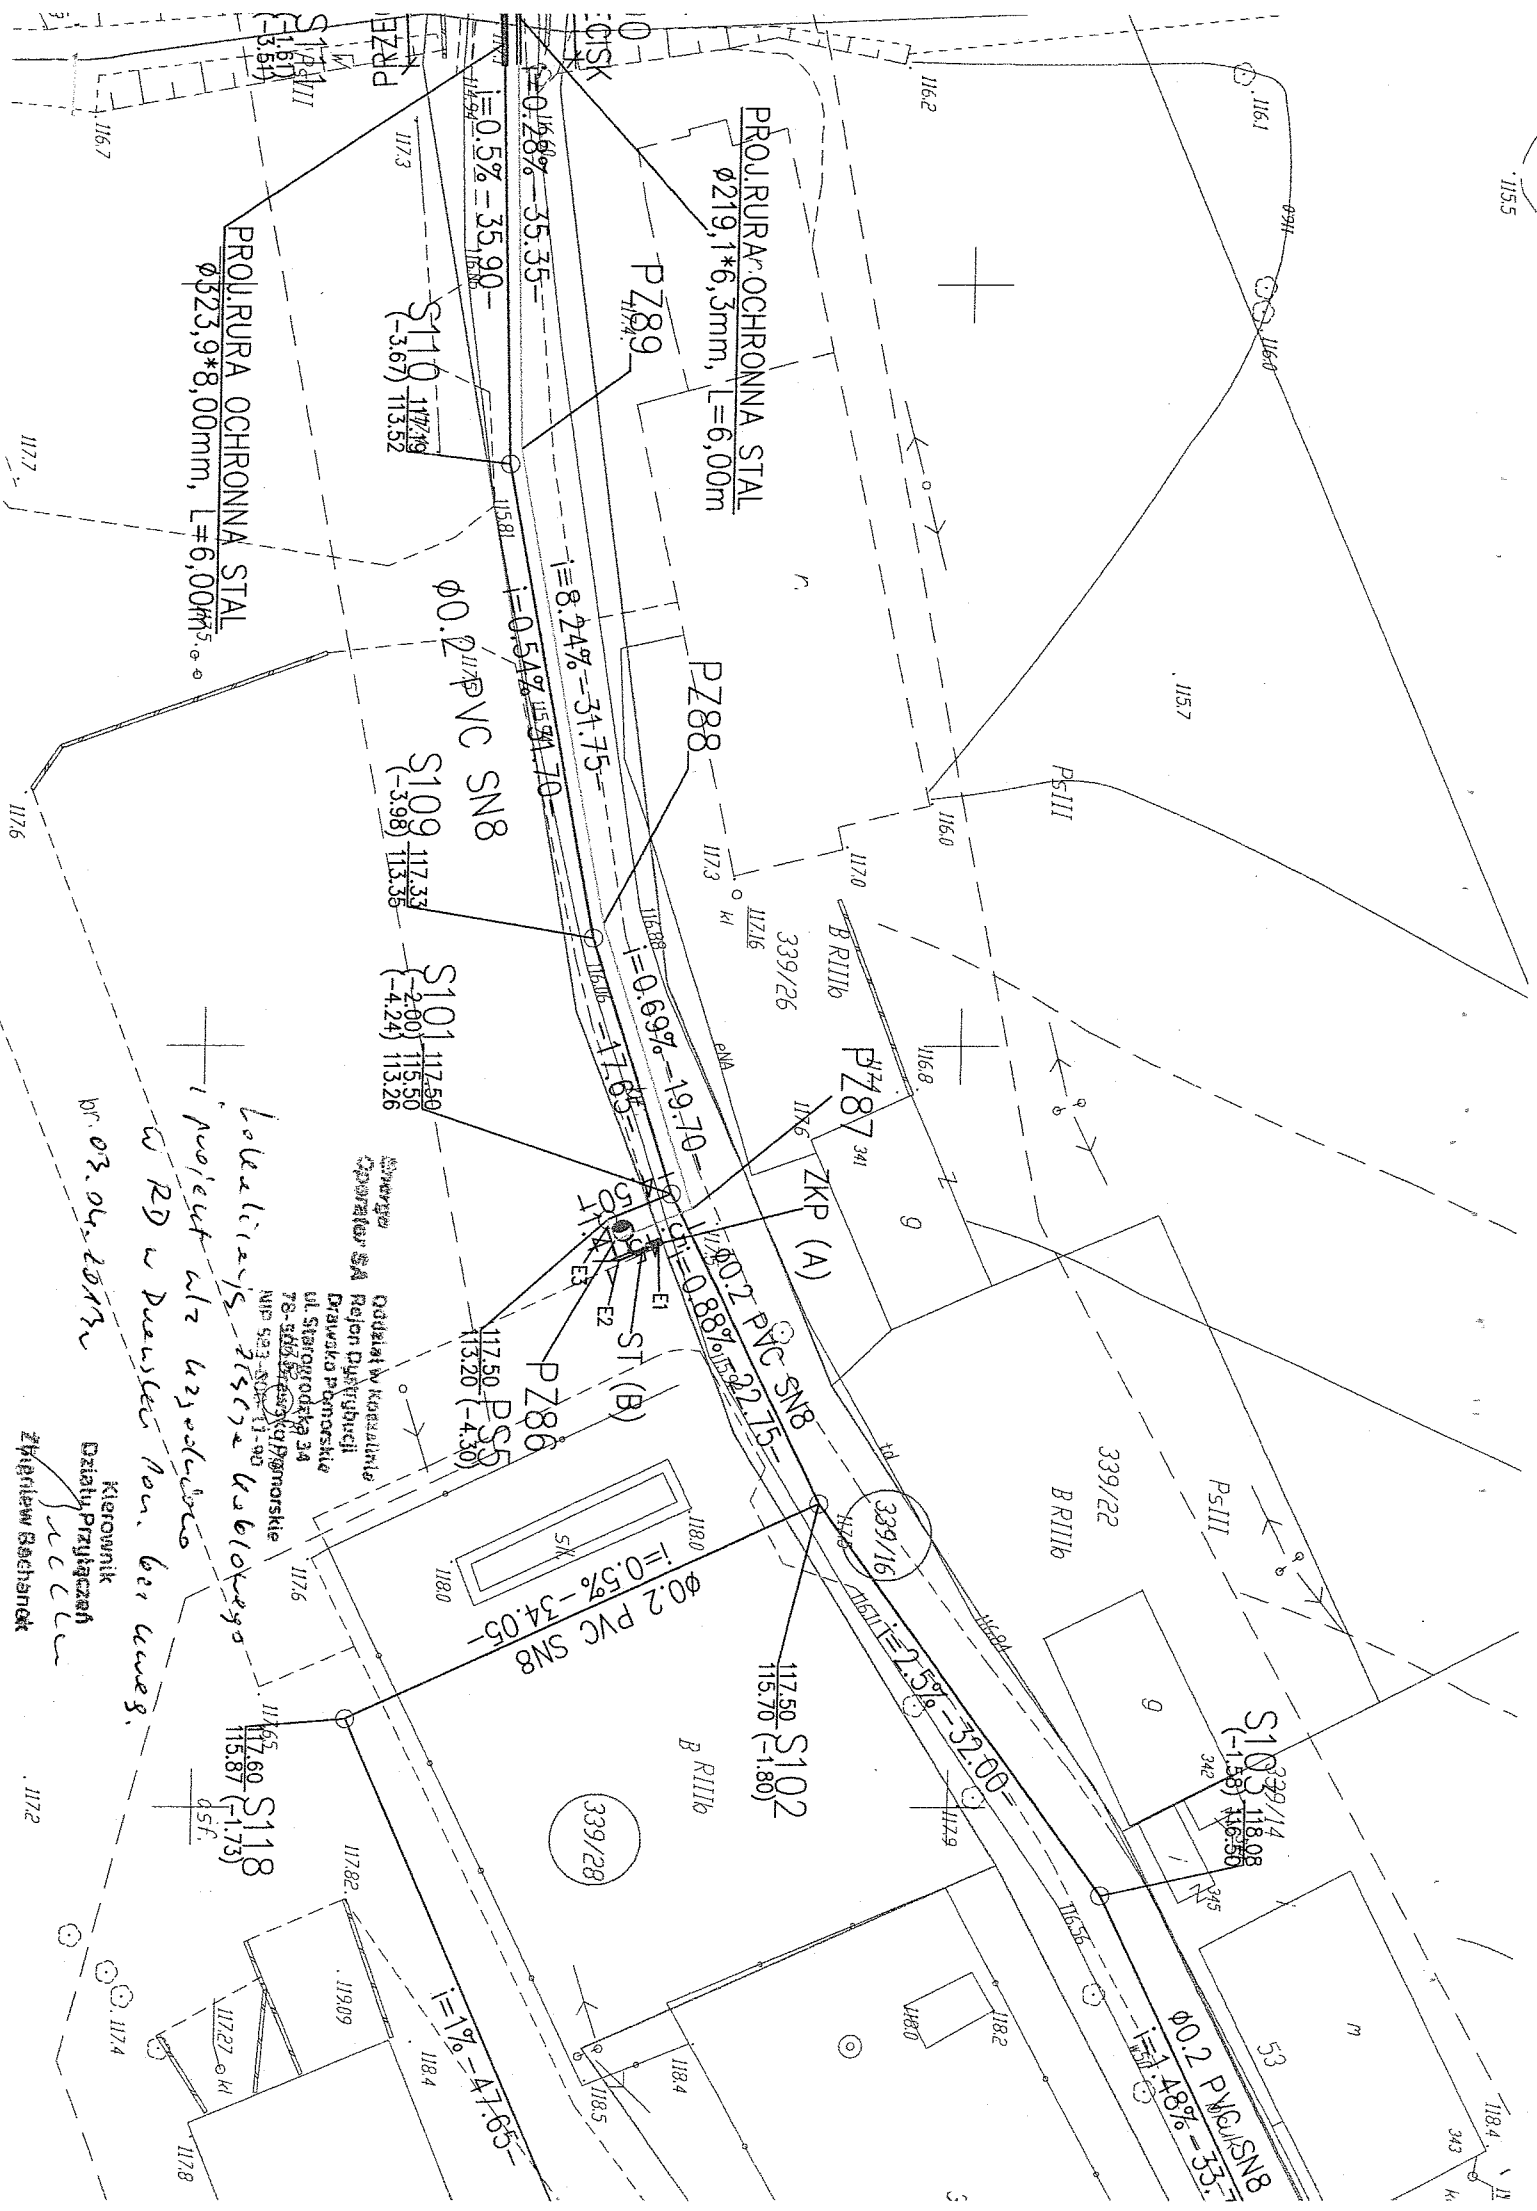


03.04.2013


Kierownik
Działu Przyłączeń

SCHEMAT PODZIAŁU NA ARKUSZE

UWAGA!!! ZE WZGLĘDU NA NIEZAINWERYDIOWANĄ ISTNI
KANALIZACJĄ SANITARNEJ PRZED WYKONANIEM ROBÓT BUI
NALEŻY WYKONAĆ ODKRYWKĘ, W CELU OKREŚLENIA WŁAŚC
POSADOWIENIA PROJEKTOWANEJ POMPOWNI SCIEKÓW ORAZ

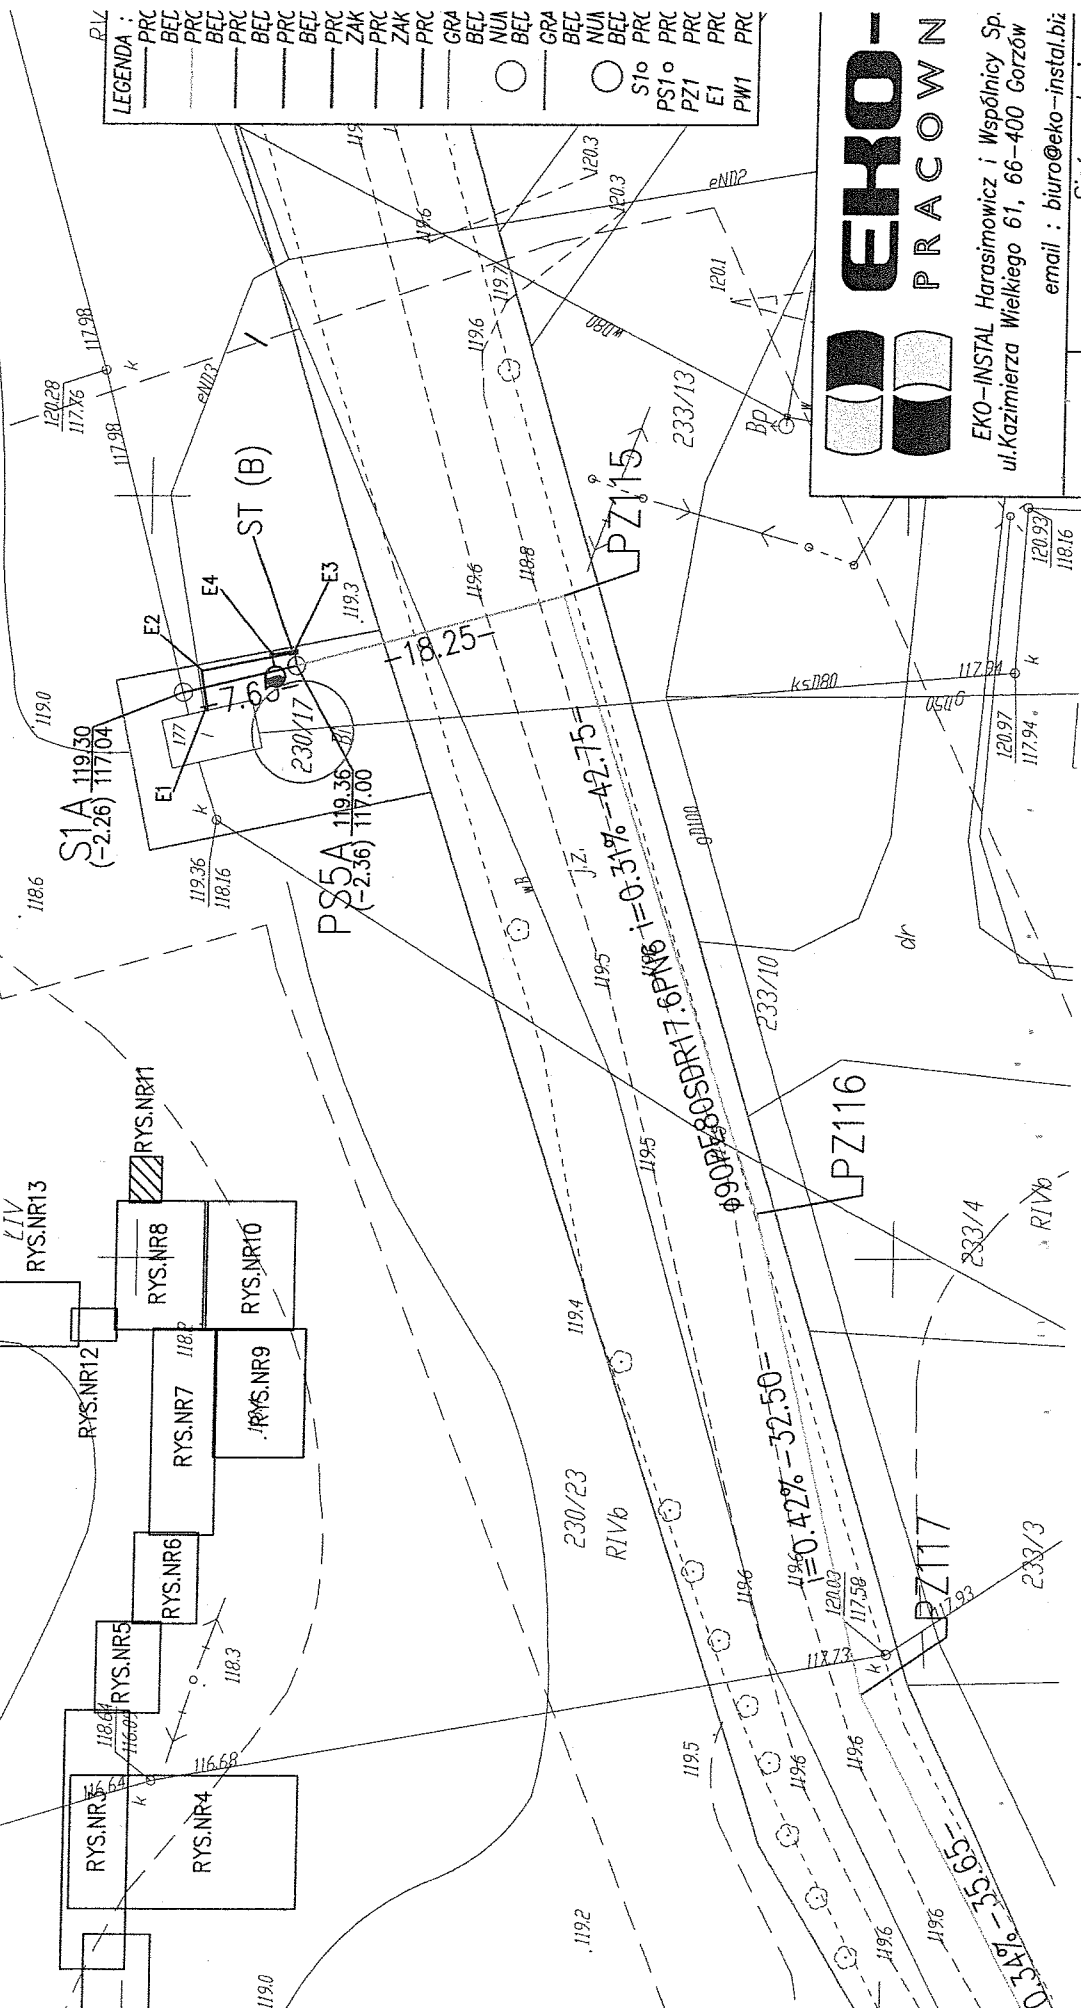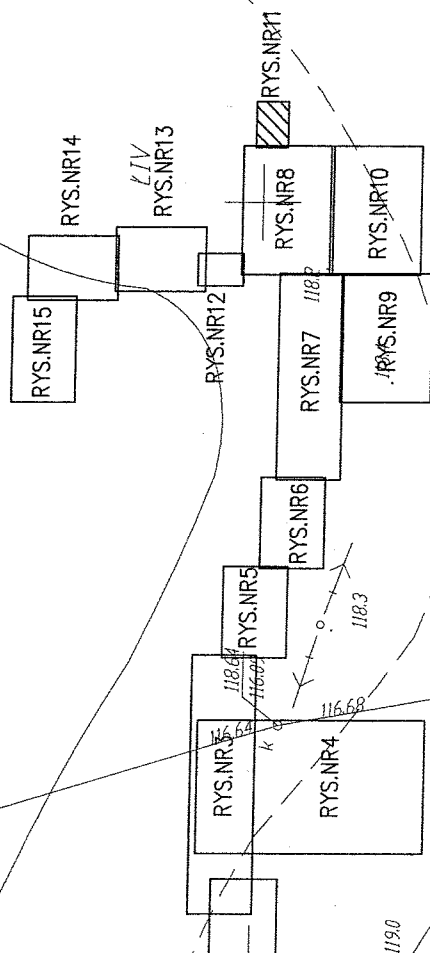


LEGENDA :

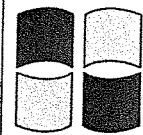


HERO- PRACOWN

EKO-INSTAL Harasimowicz i Wspólnicy Sp.
ul. Kazimierza Wielkiego 61, 66-400 Gorzów


email : biuro@eko--instal.biz
 Siatk wioduciannu

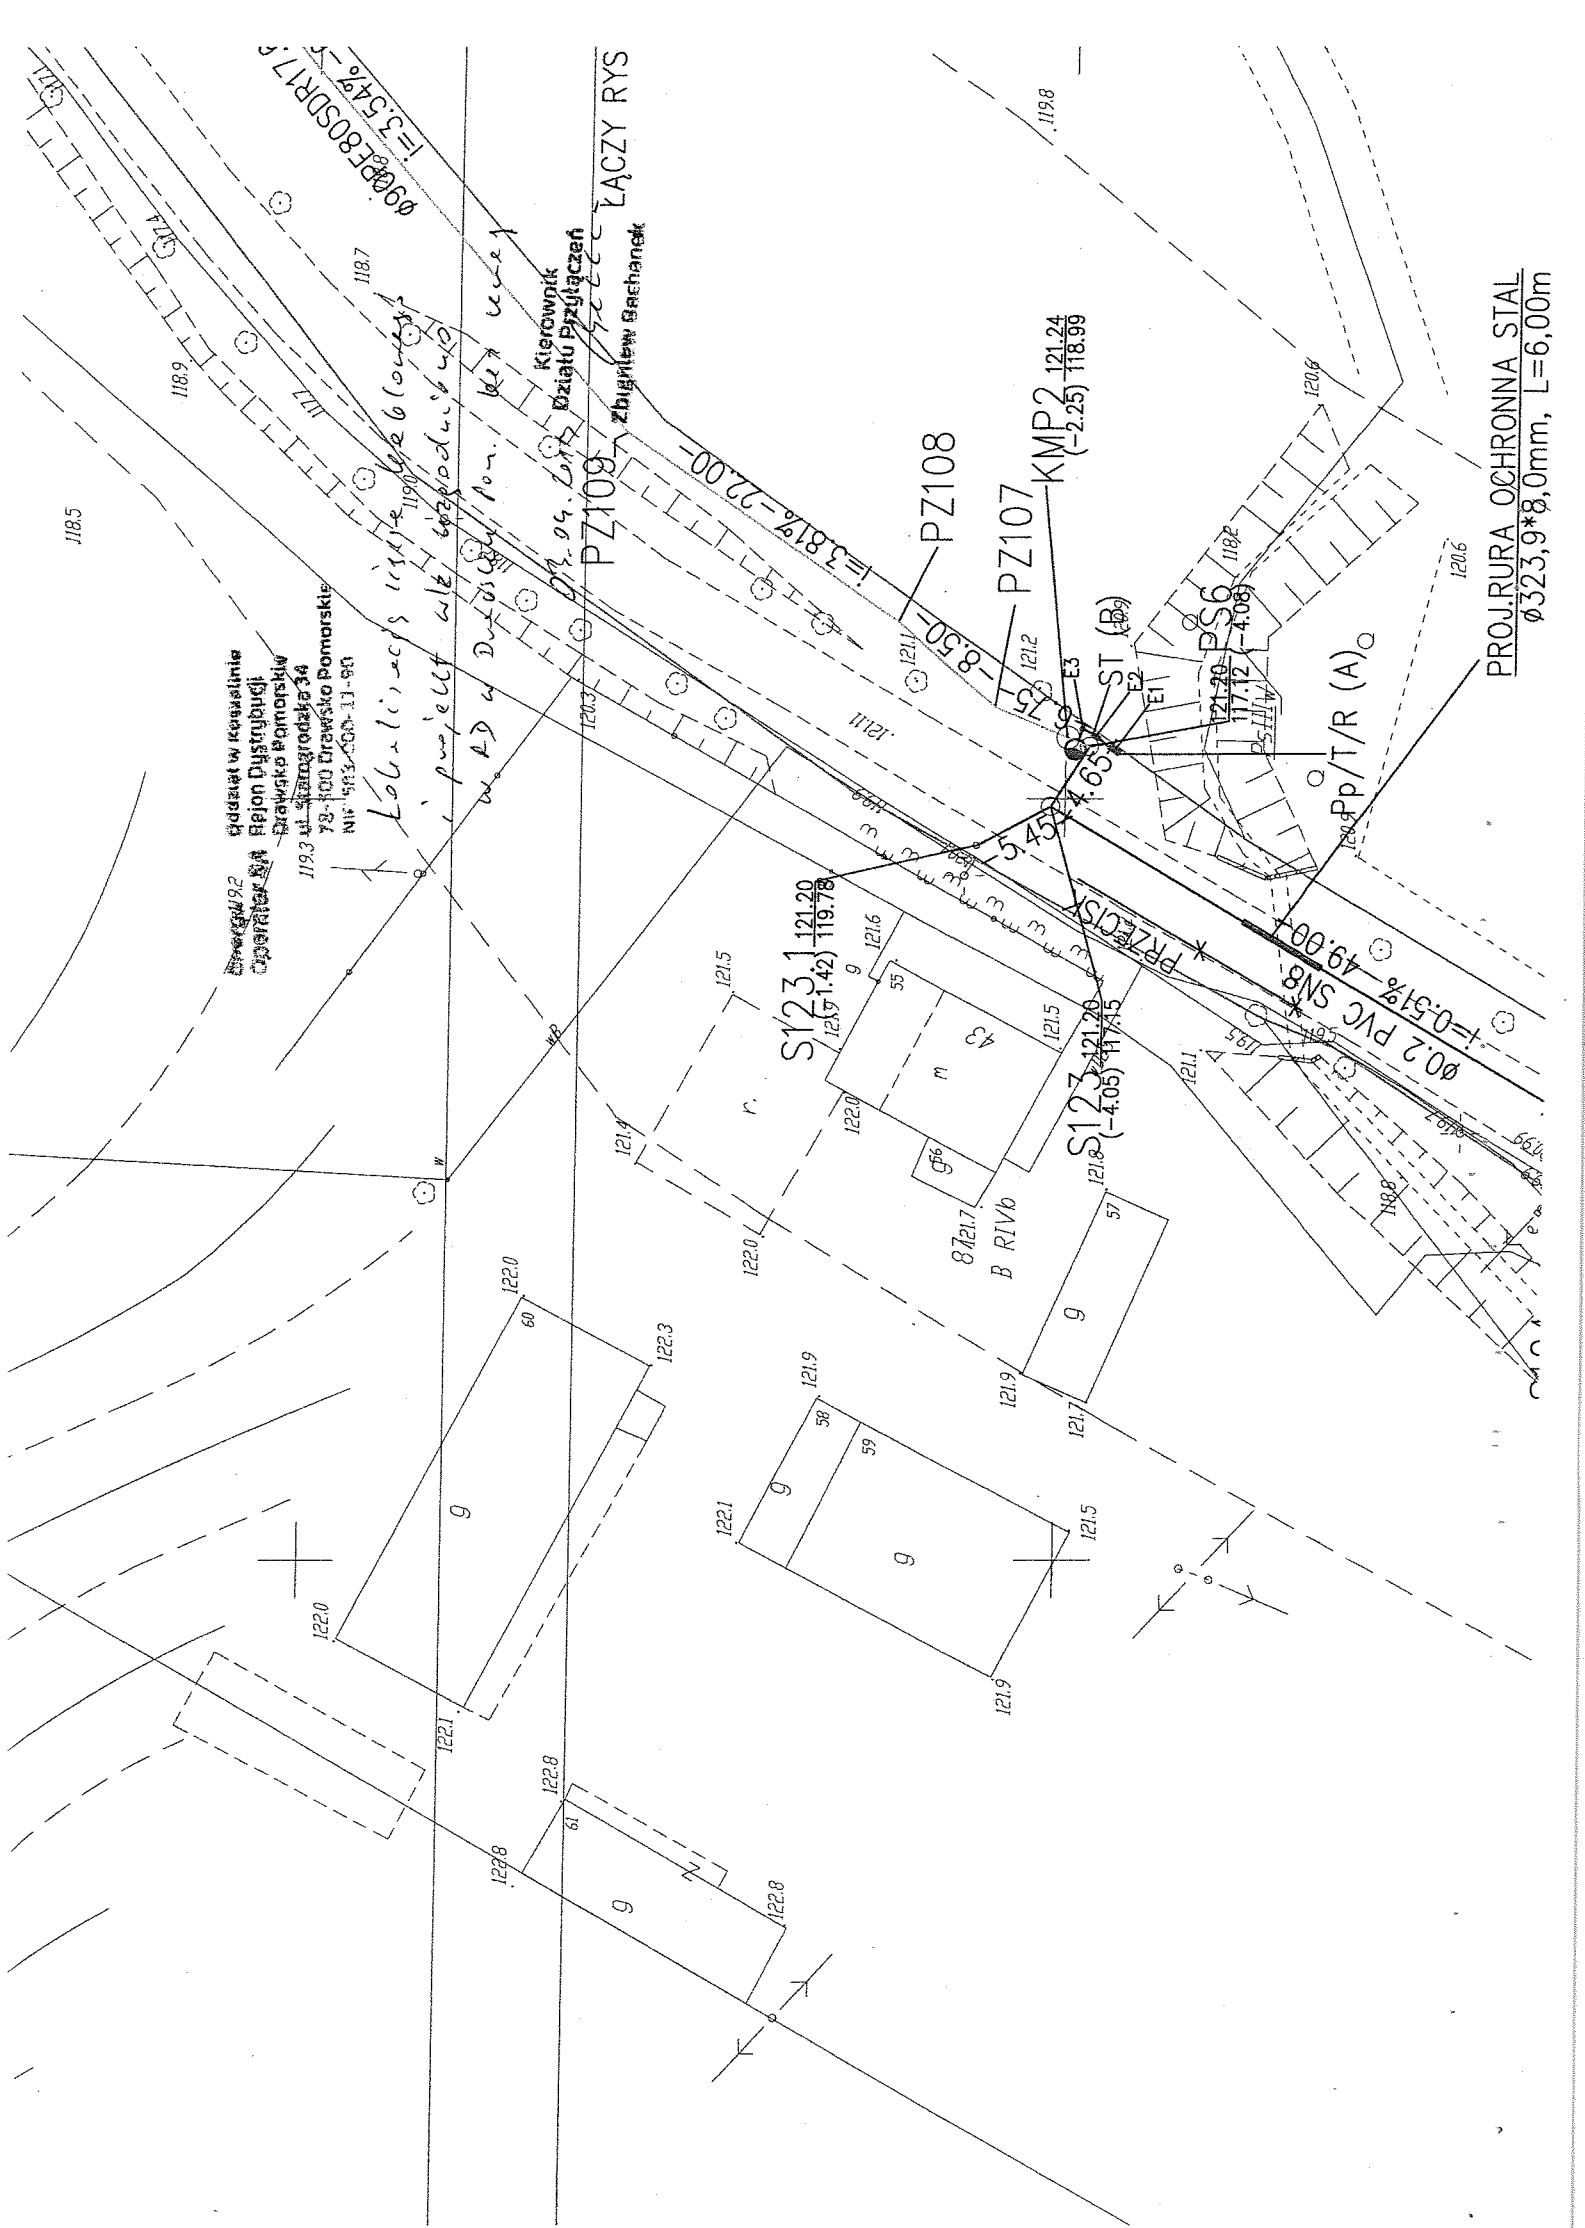

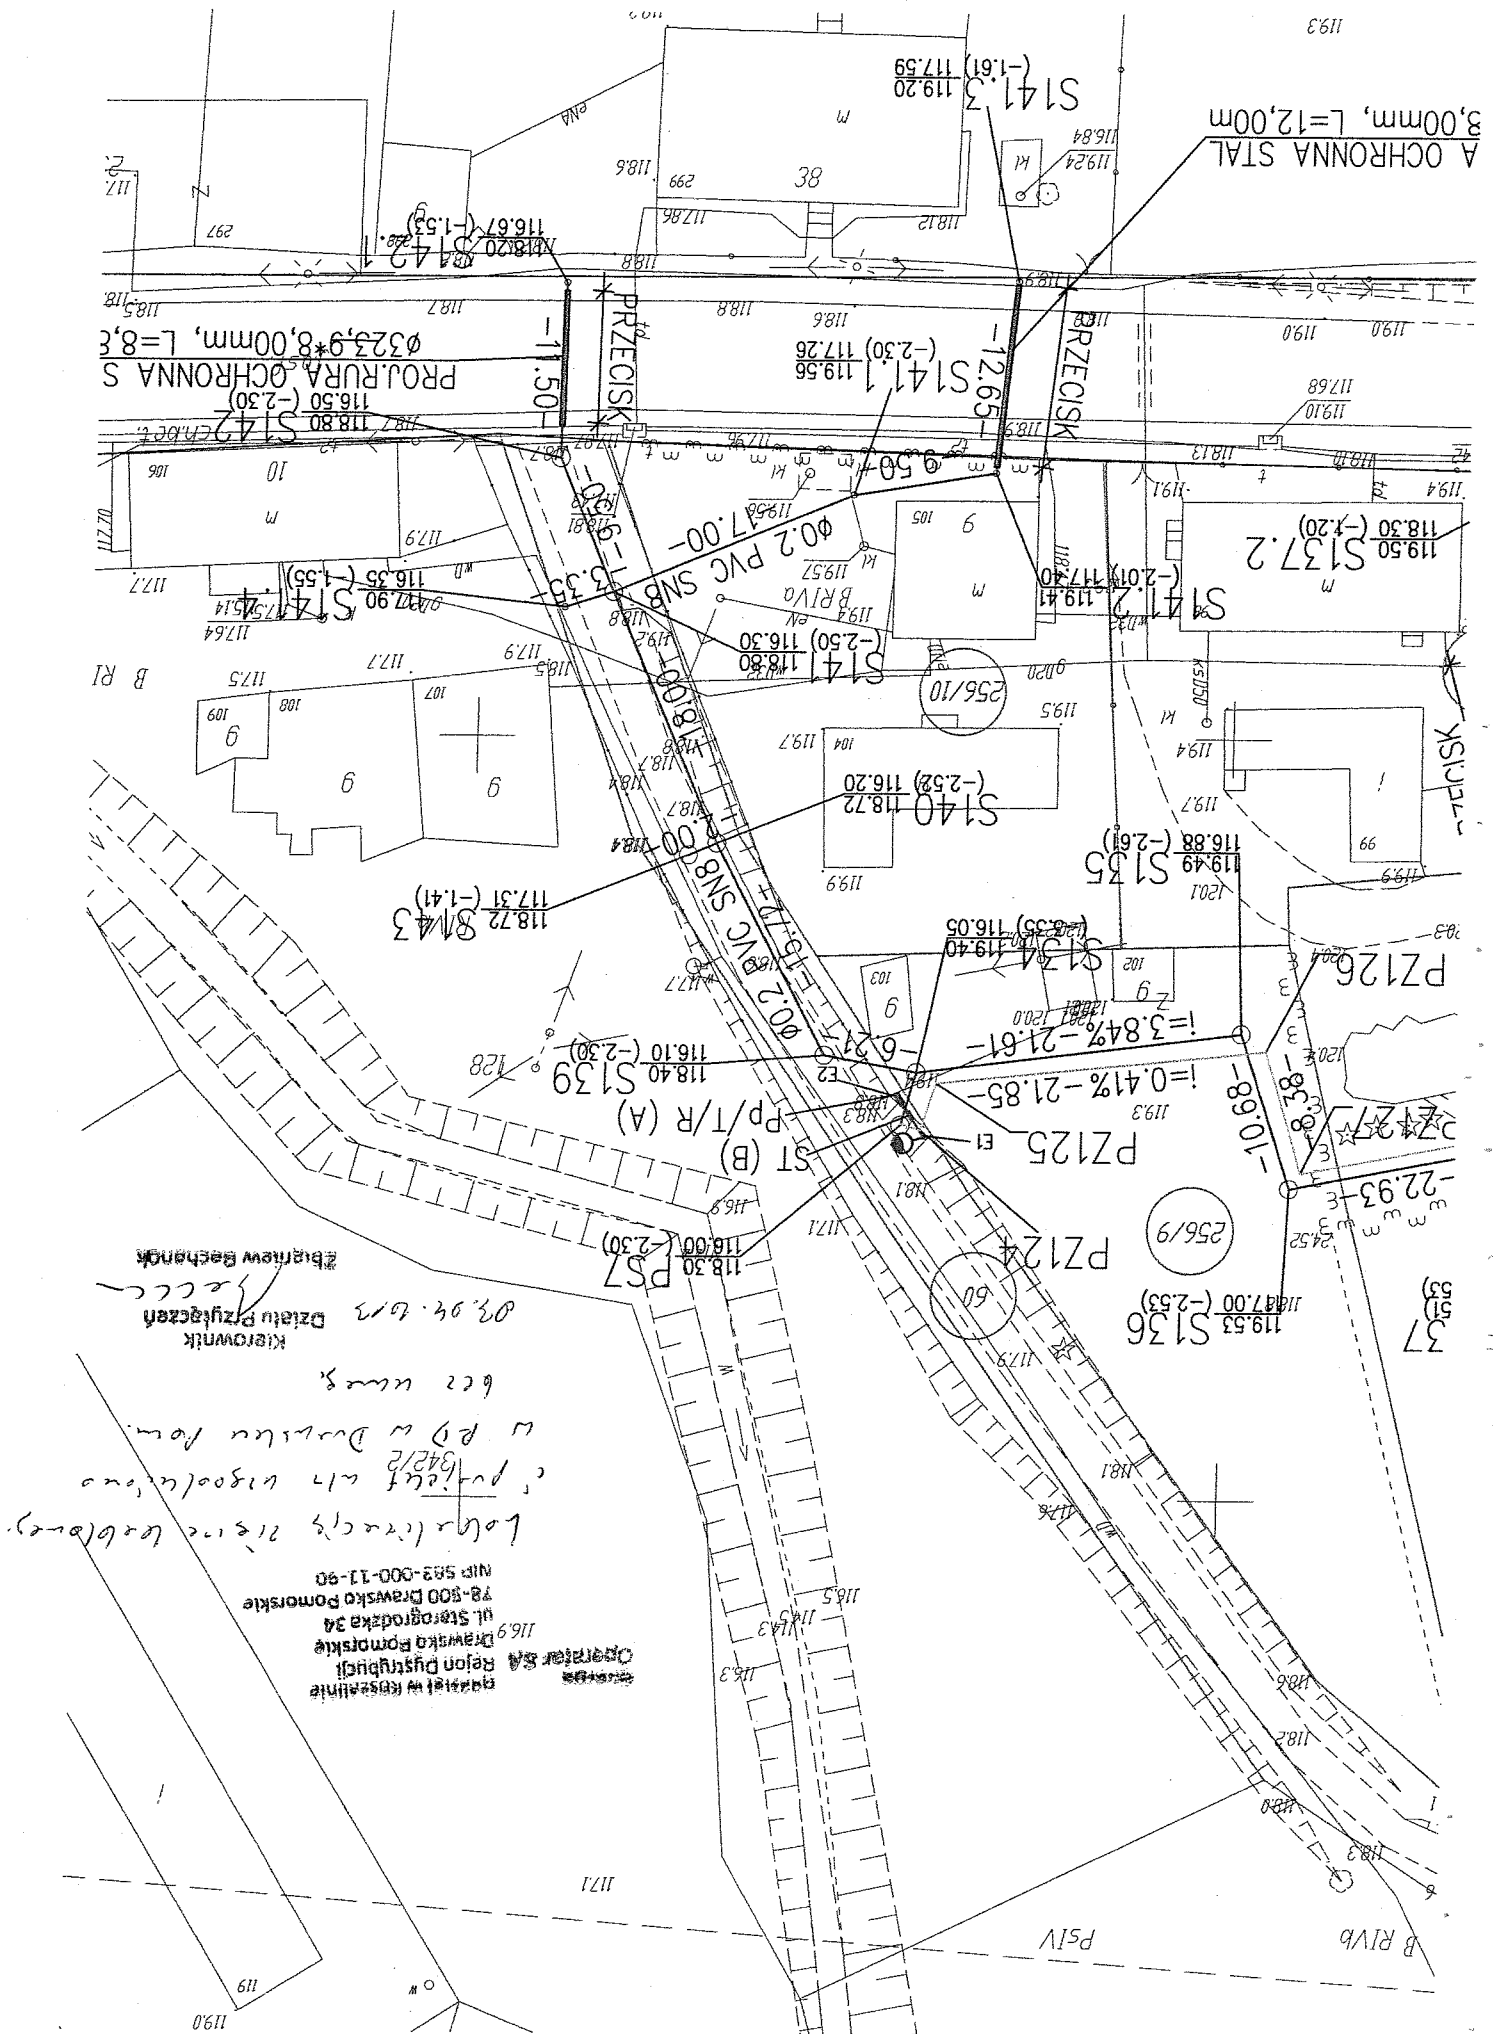



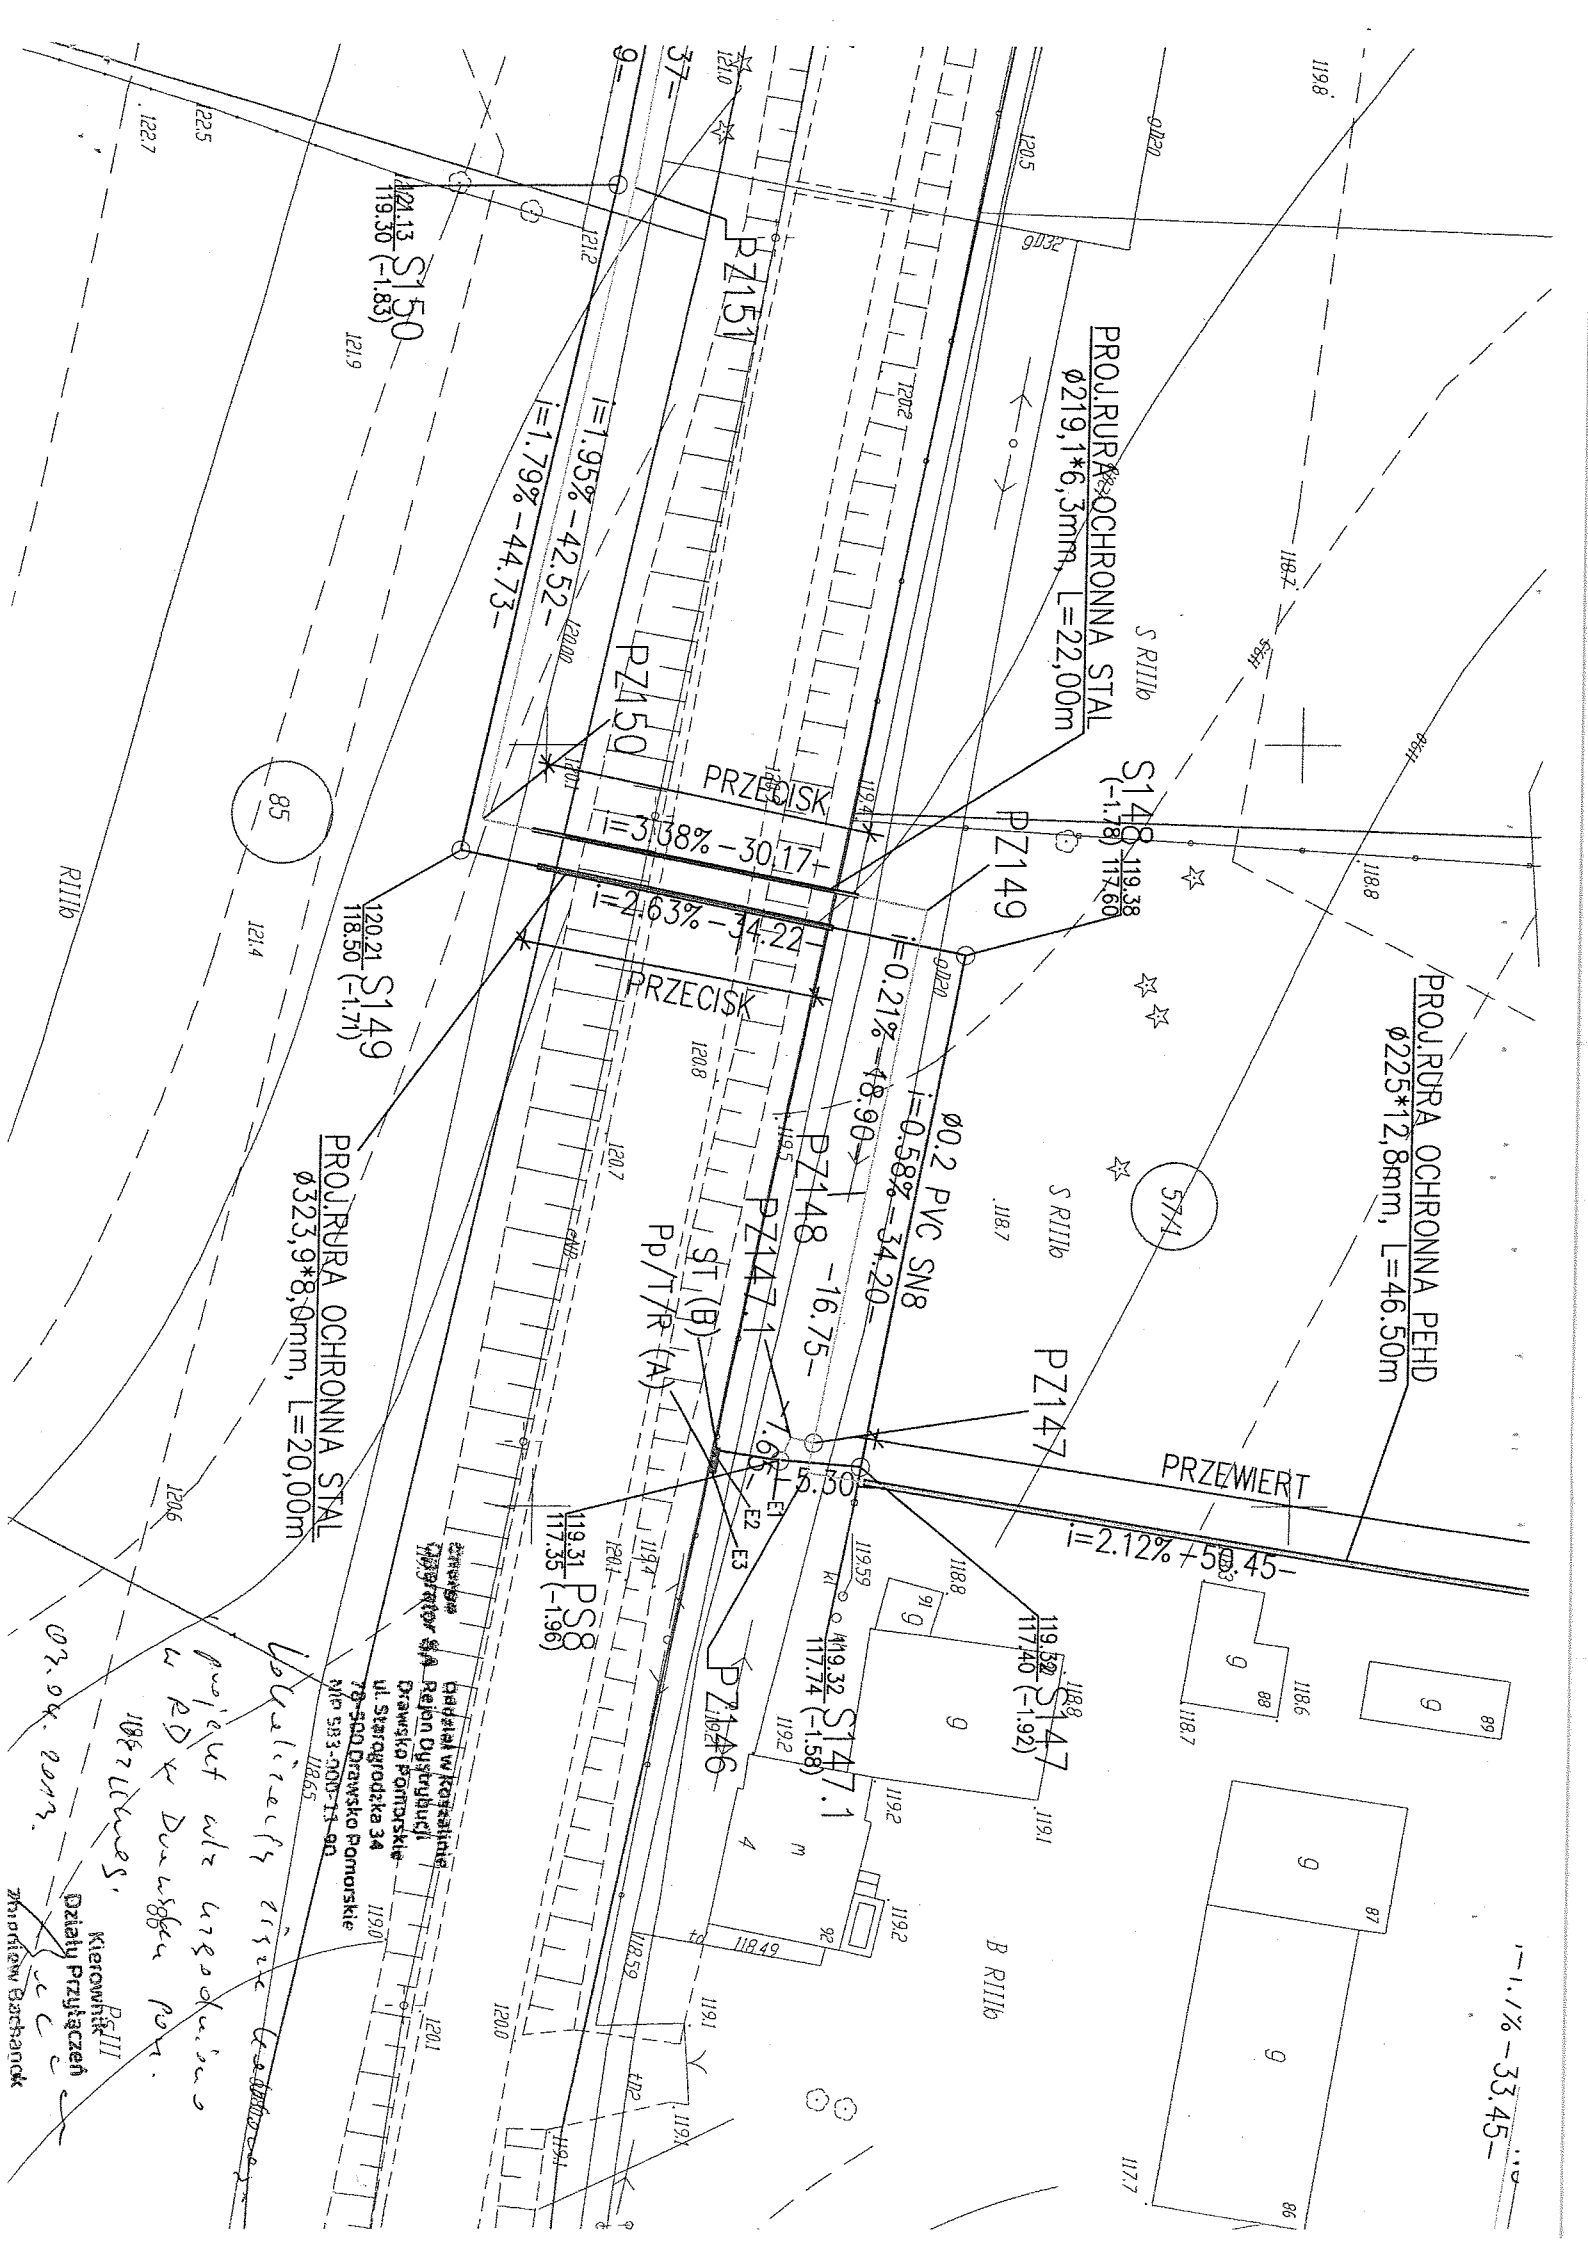



PROJ. RURA OCHRONNA PEHD
Ø225*12,8mm, L=46,50m


PROJ. RURA OCHRONNA STAL
Ø219,1*6,3mm, L=22,00m

PROJ. RURA OCHRONNA STAL
Ø323,9*8,0mm, L=20,00m

Mierownik
Działu Przyjęć
Zdzisław Barchanek

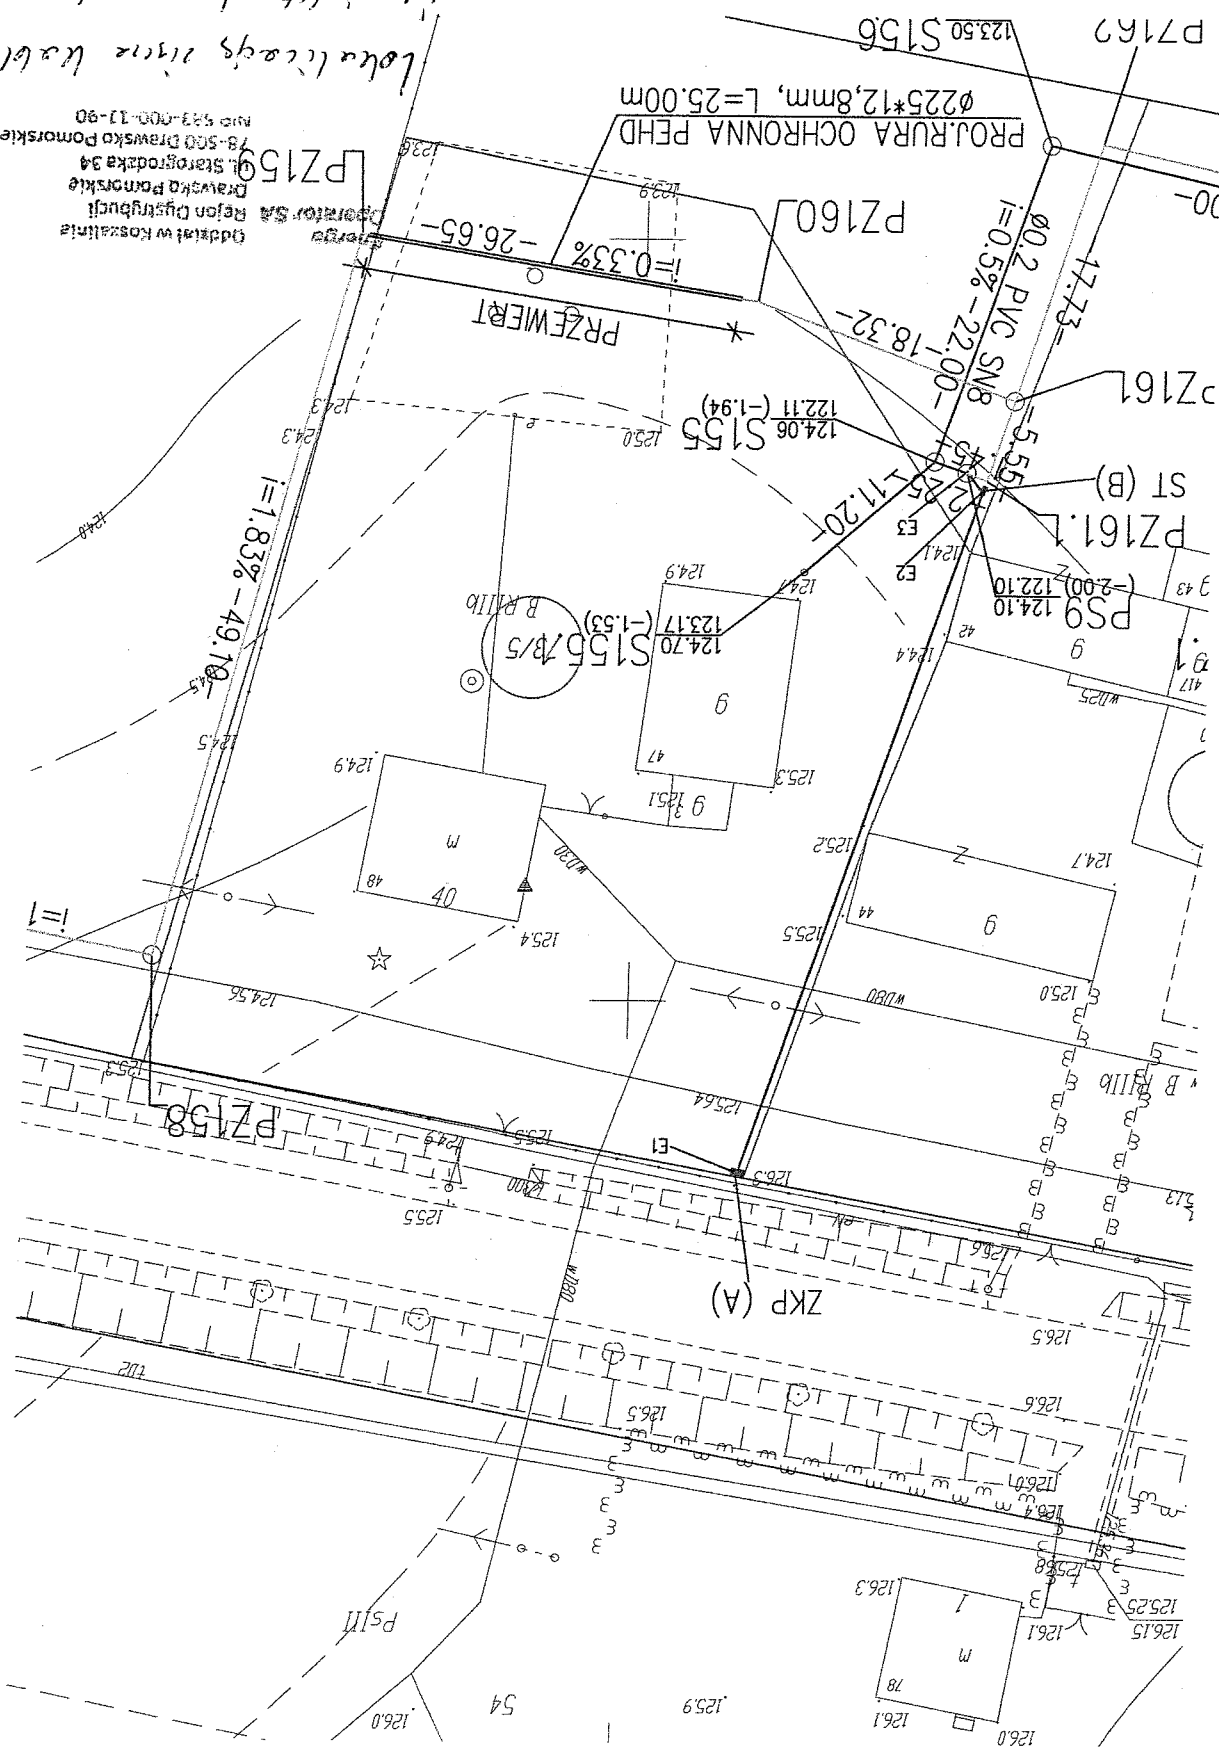


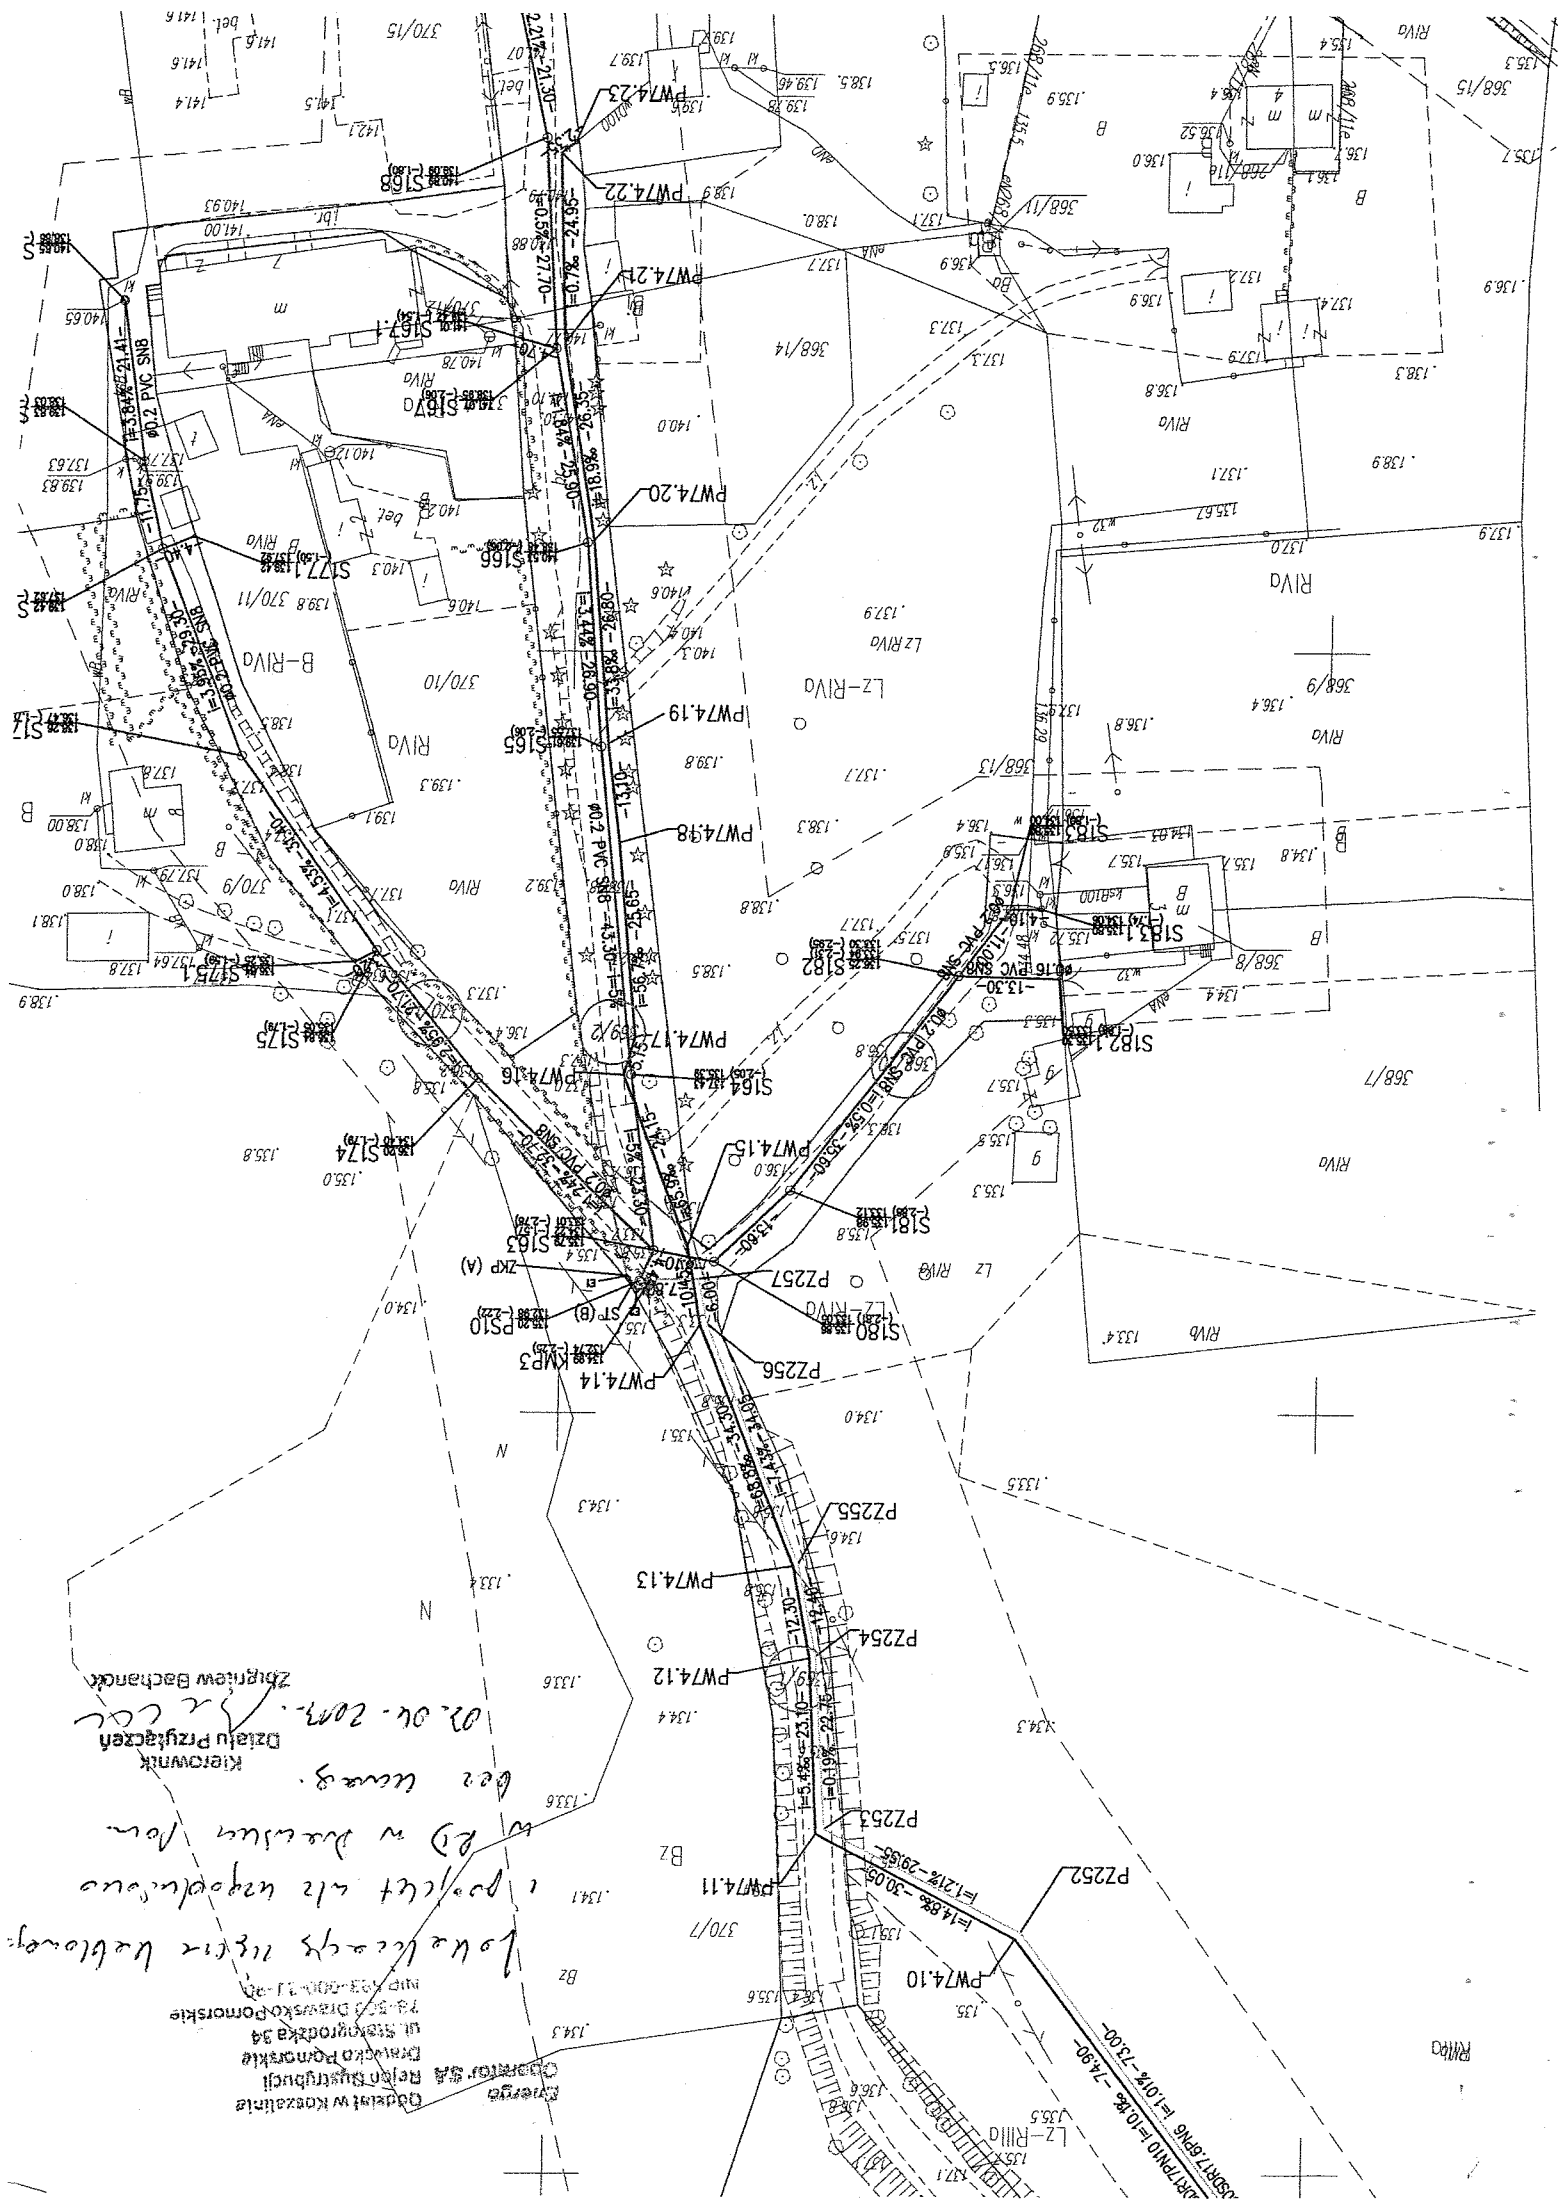

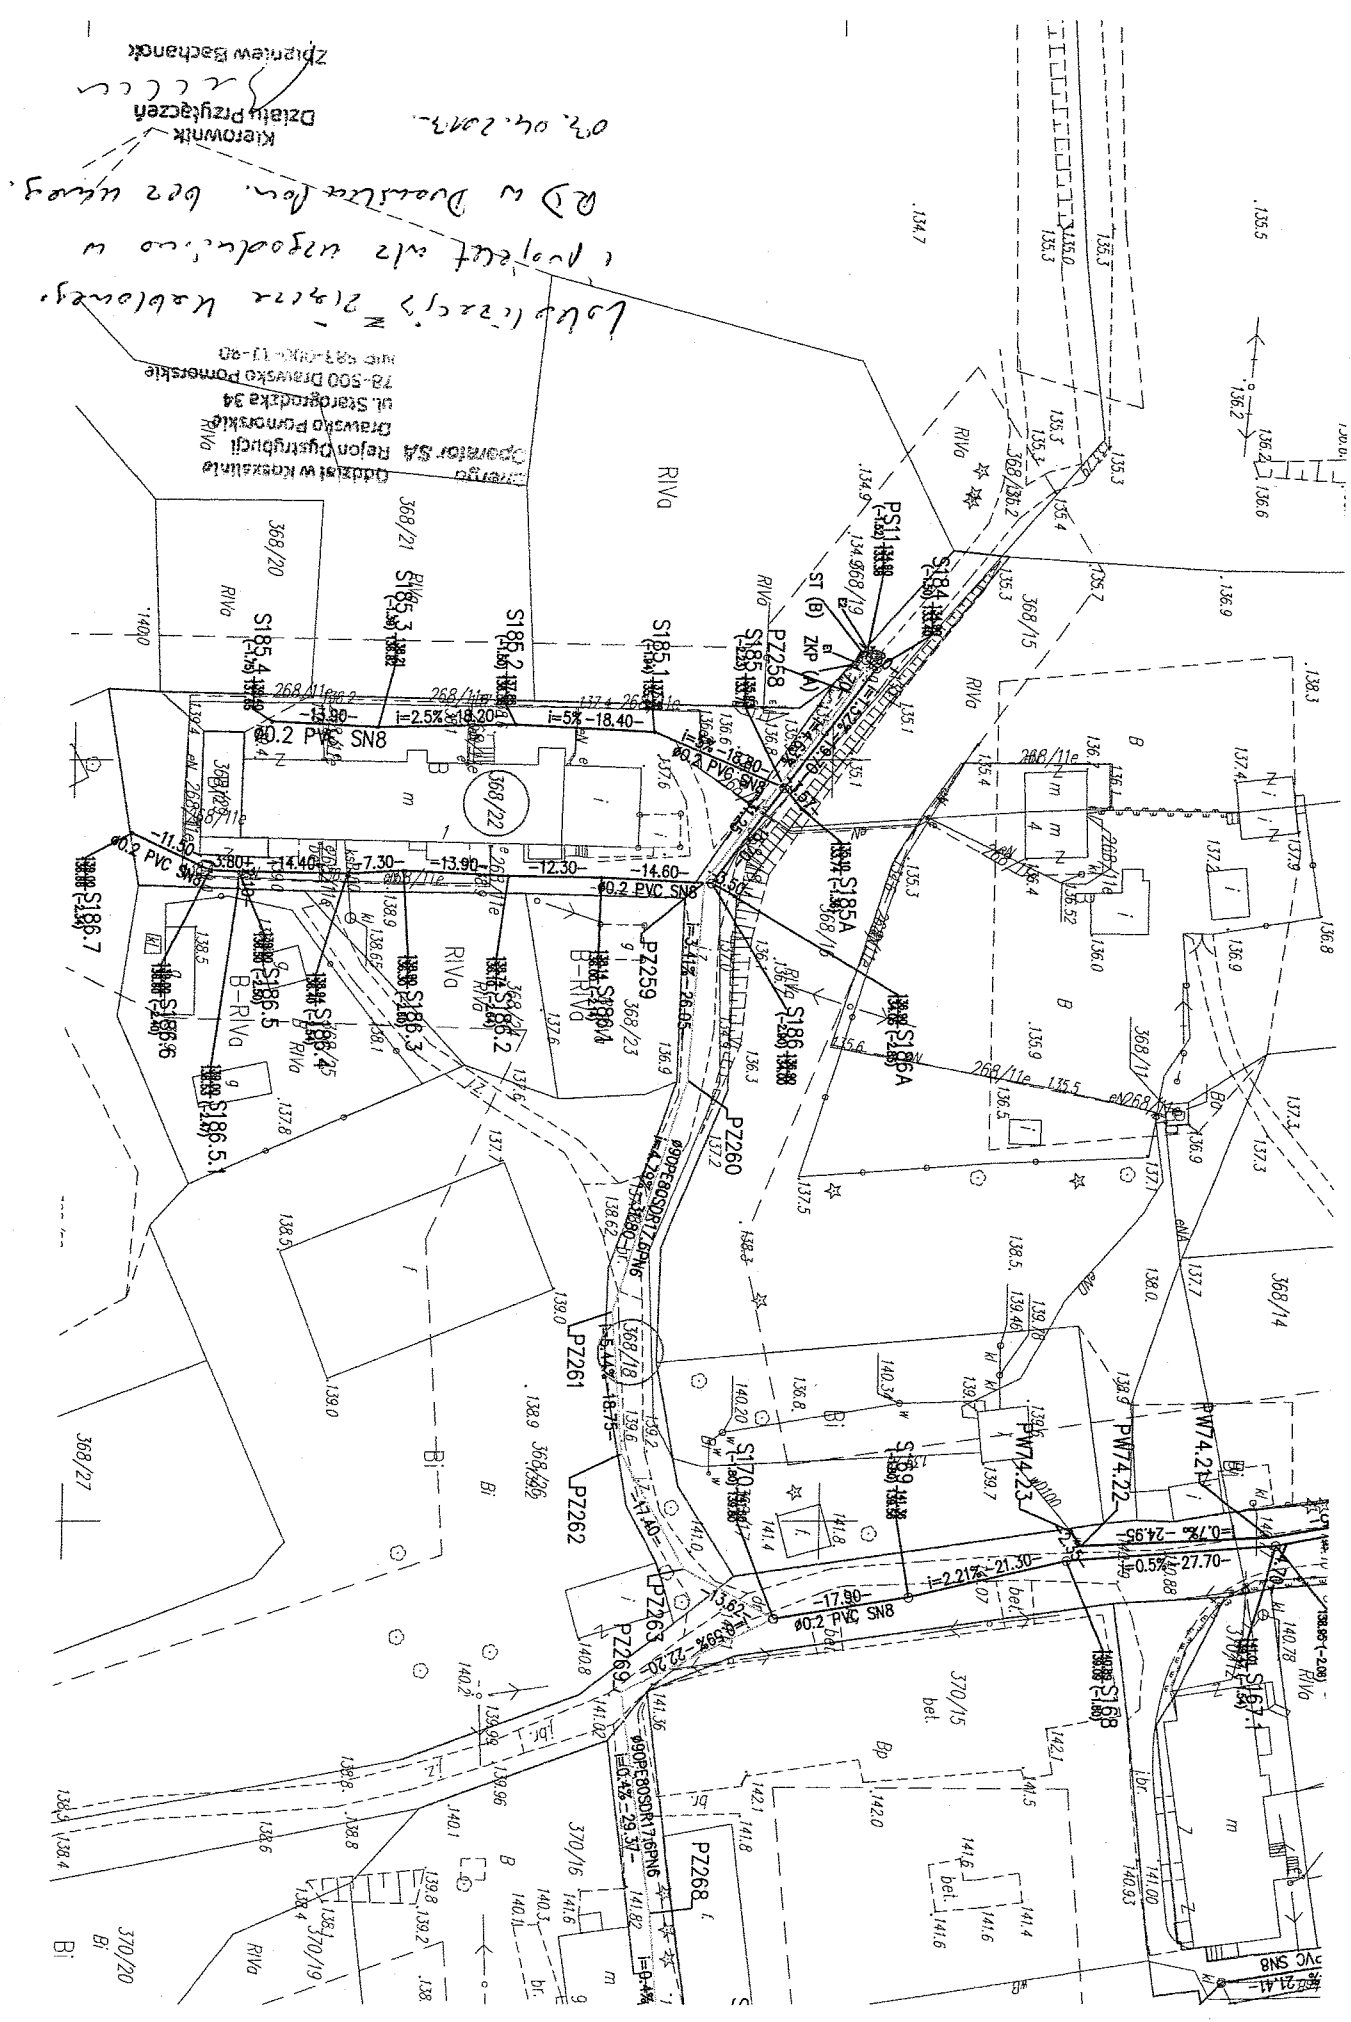



02.04.2017
 Kierownik
 Działu Przyłączeń

 NIP 583-010-13-90

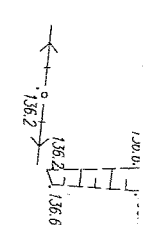


Kierownik
Działu Przyjęć

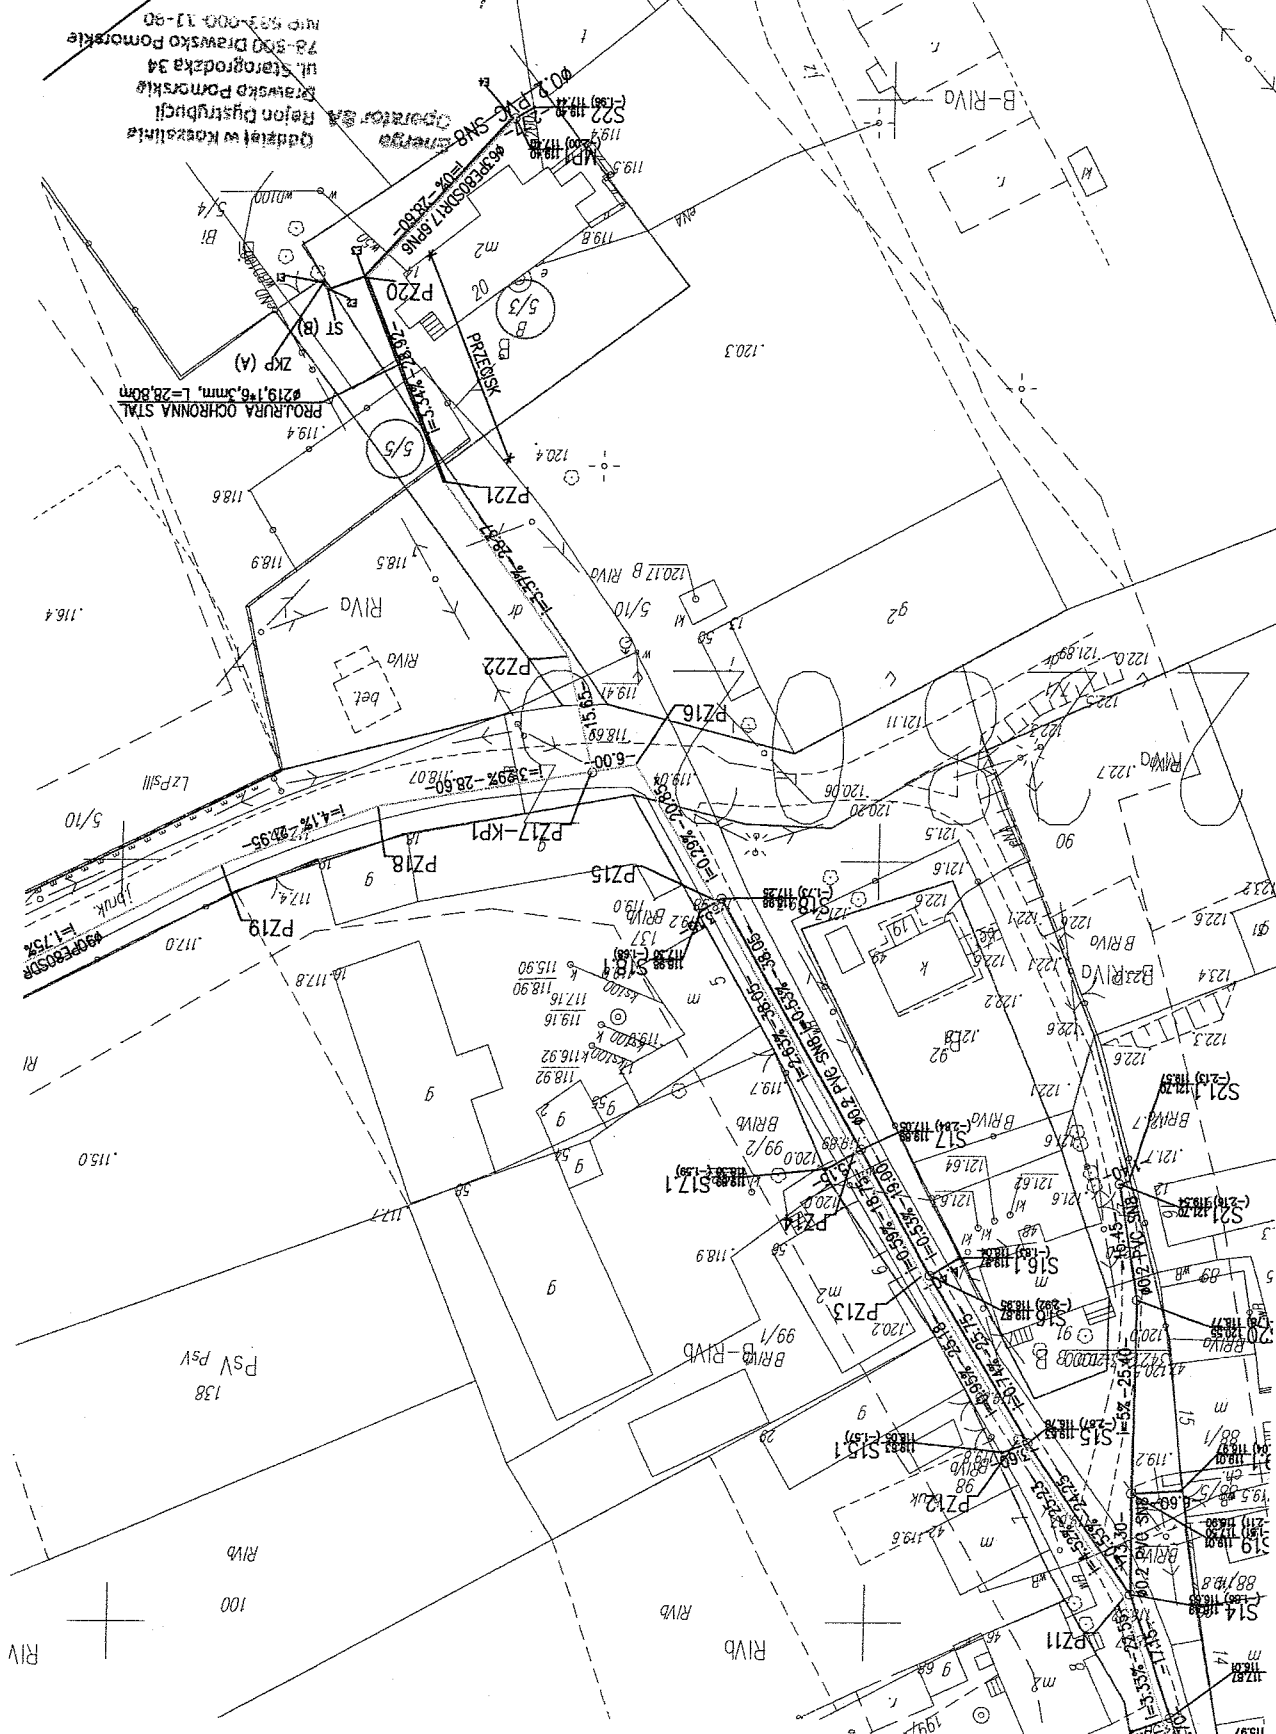

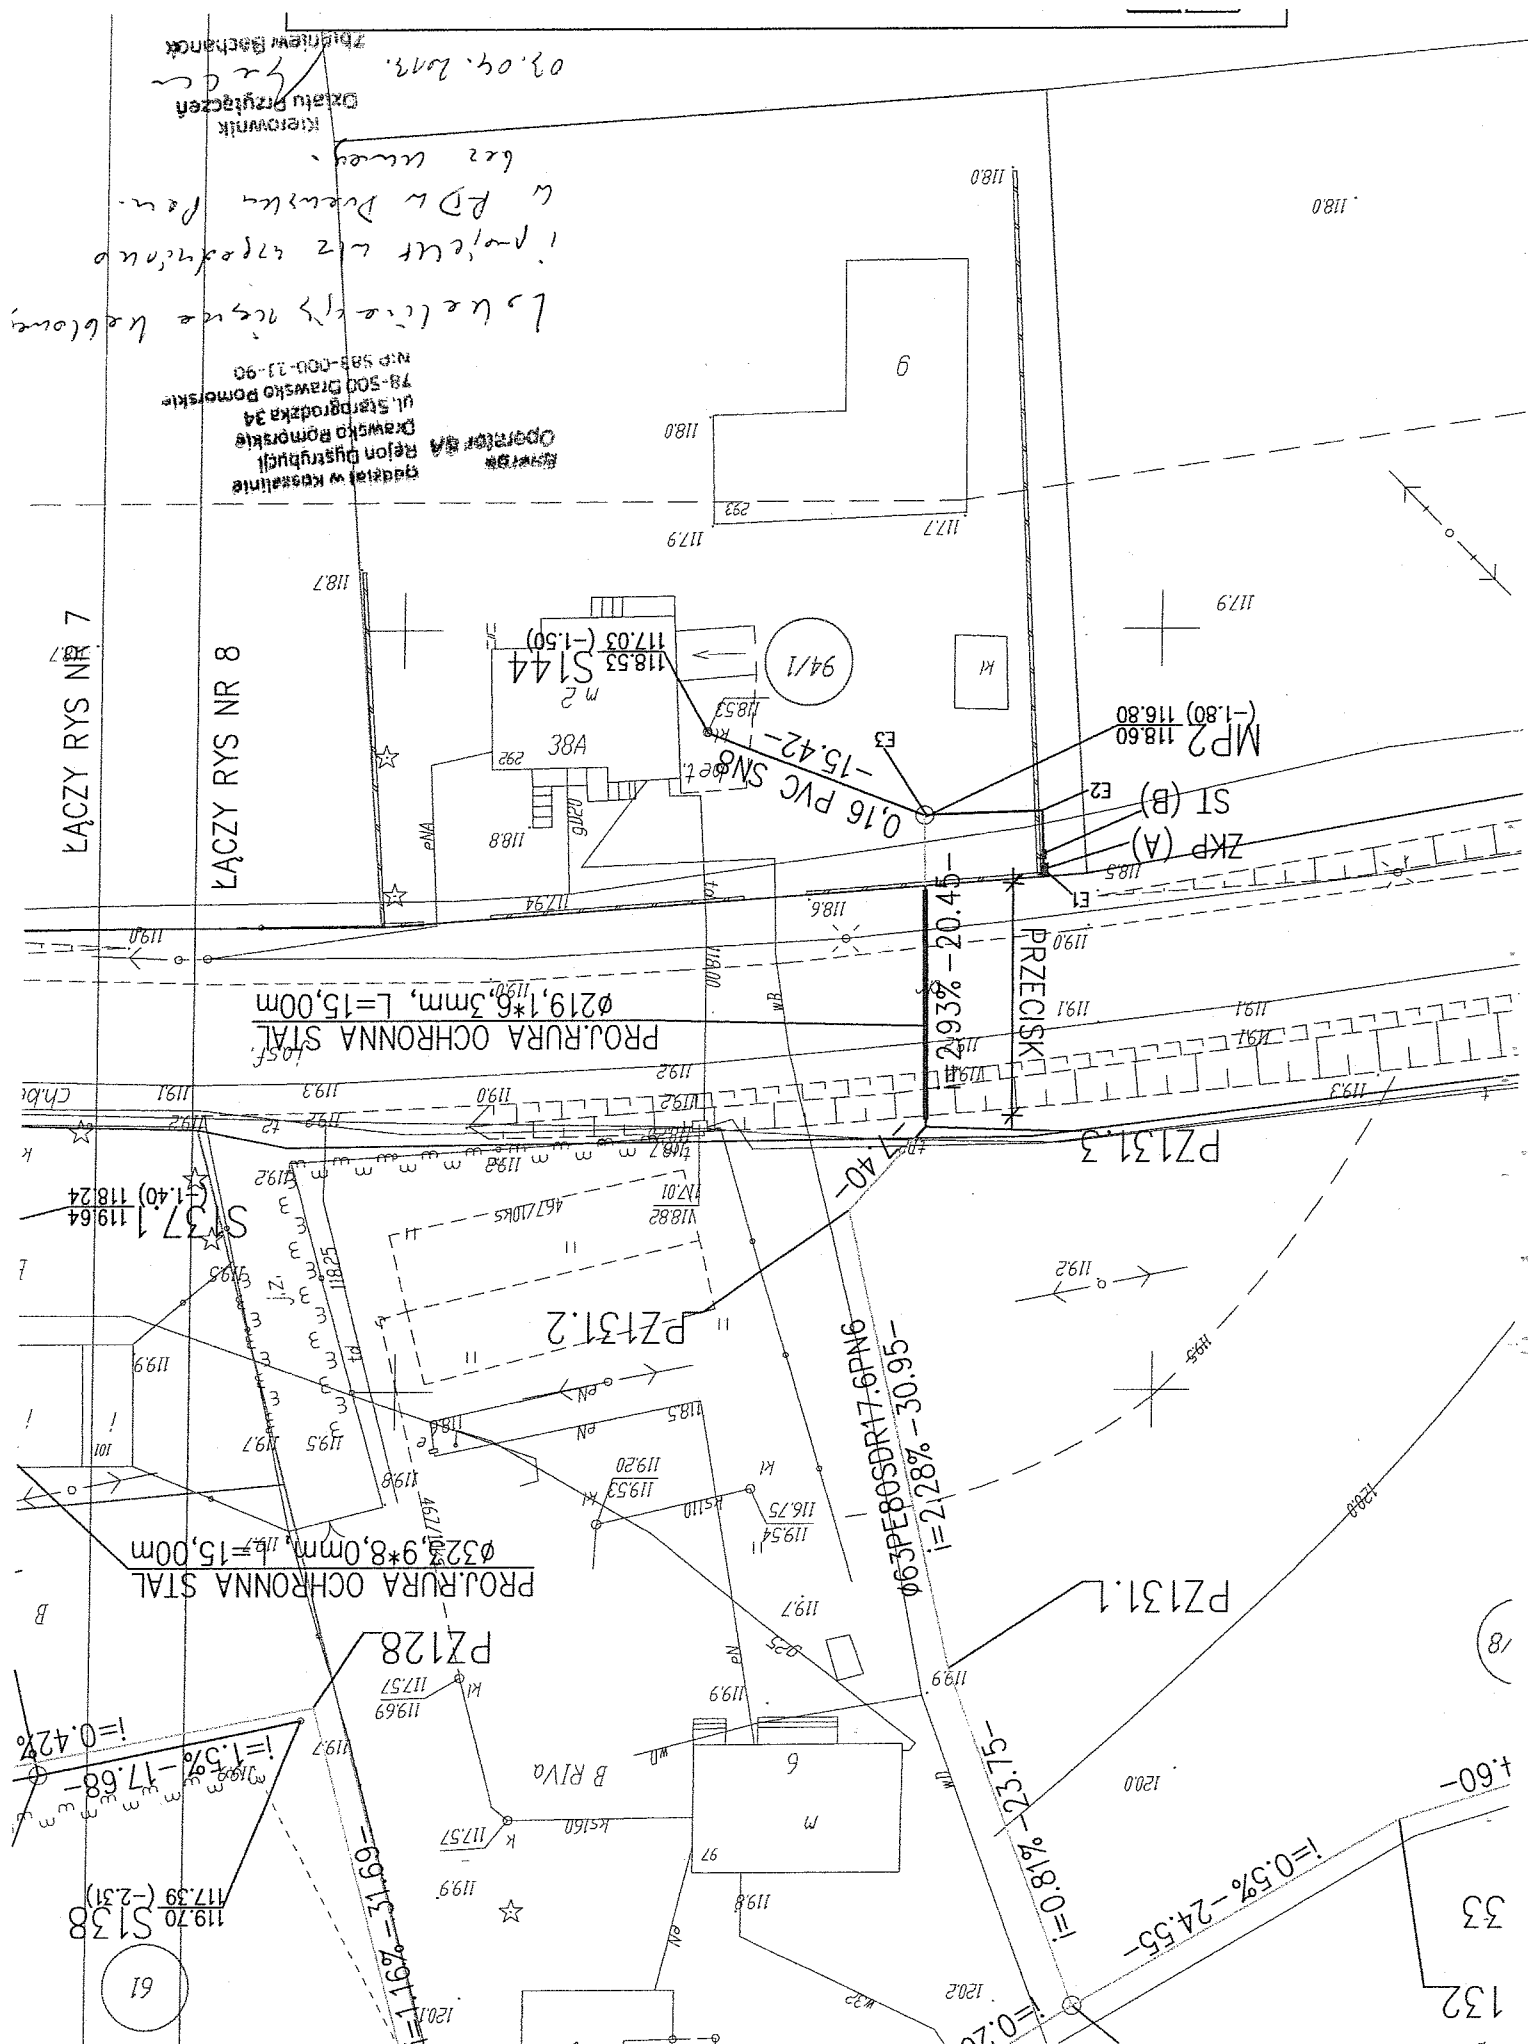

 Kierownik
 Działu Przyłączeń
 09.04.2003


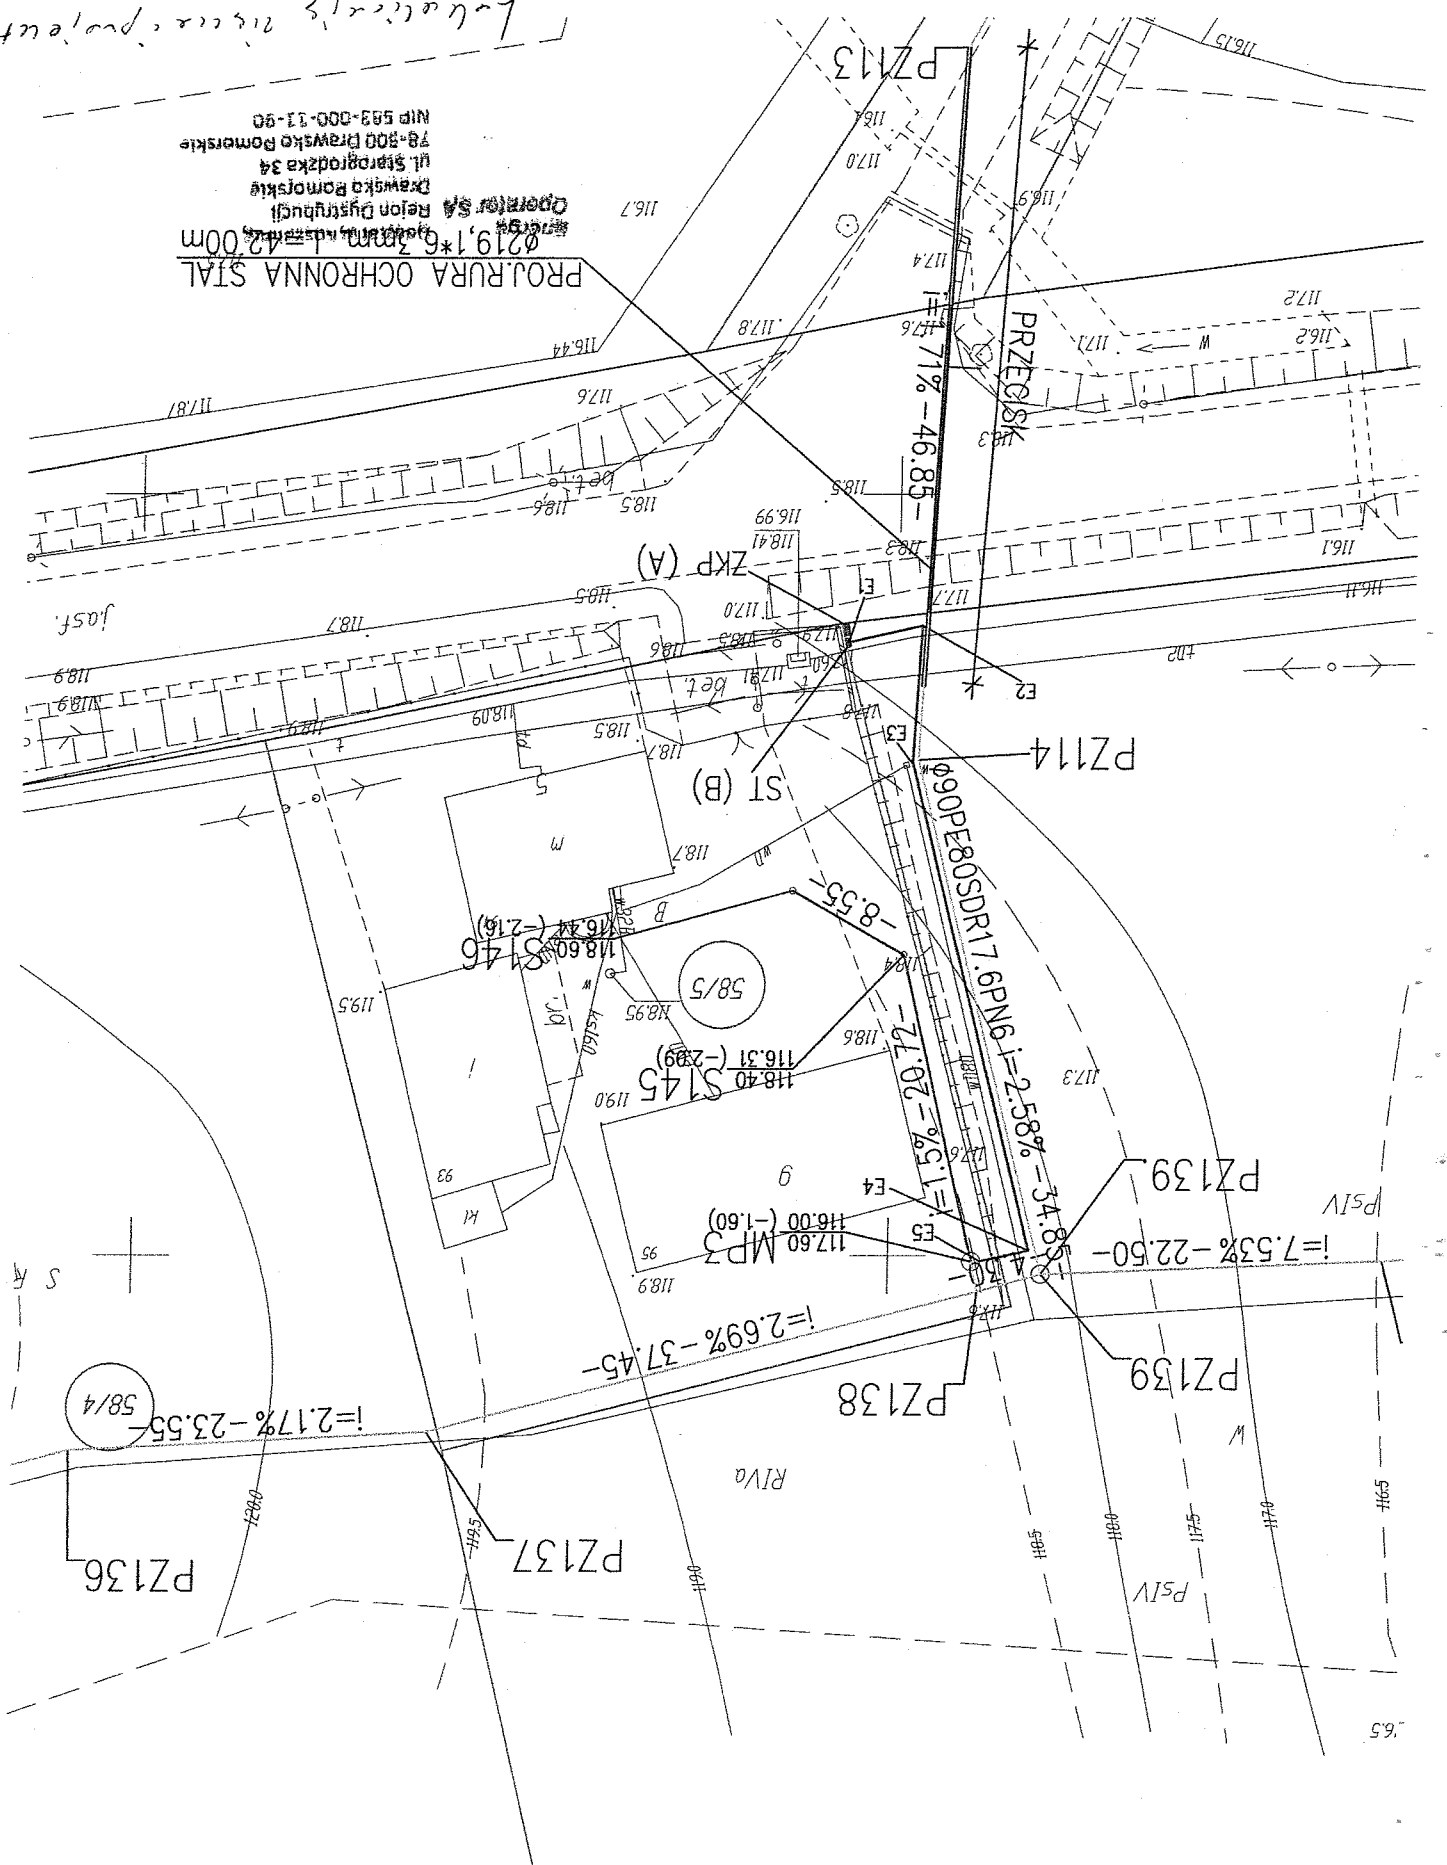

**Oświadczenie
projektanta**

Ja niżej podpisany(a).....WALDEMAR HARASIMOWICZ

(imię i nazwisko projektanta)

posiadający uprawnienia do wykonywania samodzielnych funkcji technicznych w

budownictwie w zakresie:

.....sieci, instalacji i urządzeń sanitarnych.....

oraz aktualny wpis na liście członków właściwej izby samorządu zawodowego –

Lubuska Okręgowa Izba Inżynierów Budownictwa w Gorzowie Wlkp. nr LBS/IS/0012/06

po zapoznaniu się z przepisami ustawy z dnia 7 lipca 1994r. - Prawo budowlane (Dz. U. z 2003r nr 207, poz.2016 z późn. zm.) zgodnie z art. 20 ust. 4 tej ustawy oświadczam, że

projekt budowlany dotyczący budowy :

sieci wodociągowej i sieci kanalizacyjnej Dalewo, Suliszewo, Zagórki, Drawsko

Pomorskie.

ADRES OBIEKTU BUDOWLANEGO : 325/1 - OBRĘB 12 DRAWSKO POMORSKIE;

38/2,40,41,42/9,42/8,42/4 - OBRĘB 9 DRAWSKO POMORSKIE;376/2,377,378/1,374,372,373,368/31,

369/1,368/10,370/14,370/3,370/22,369/2,368/18,368/22,65/1,67/1,68/1,70,71,72,74/3,73/4,73/5,76/6,76/3,85
57/1,58/5,58/4,256/8,61,62,256/9,256/10,60,128,342/2,94/1,88,136,236/4,236/2,230/18,230/17,114/3,108,3

44/1,345,346/1,347/35,347/45,339/28,339/16, 339/15,138/1,148-OBREB SULISZEWO; 7/2,5/5,5/3,9 -

OBREB DALEWO

został sporządzony zgodnie z obowiązującymi przepisami oraz zasadami wiedzy
technicznej.

Świadomy odpowiedzialności karnej za podanie w niniejszym oświadczeniu
nieprawdy, zgodnie z art. 233 Kodeksu Karnego, potwierdzam własnoręcznym
podpisem prawdziwość danych, zamieszczonych powyżej.

.....
(podpis projektanta)

**KOMISJA KWALIFIKACYJNA
LUBUSKIEJ OKRĘGOWEJ
IZBY INŻYNIERÓW BUDOWNICTWA**
w Gorzowie Wlkp.
ul. K. Wielkiego 10, 66-400 GORZÓW WLKP.
tel. 095/720 15 38, fax 095/720 15 37

sygn. akt. LUKG-OKK/0054/7131/D-8/2005

Gorzów Wlkp. dnia 15.12.2005 r.

DECYZJA

Na podstawie art. 24 ust. 1 pkt 2 ustawy z dnia 15 grudnia 2000 r. o samorządach zawodowych architektów, inżynierów budownictwa oraz urbanistów (Dz. U. z 2001 r. nr 5 poz. 42 z późn. zm.) i art. 12 ust. 3, art. 13 ust. 1, art. 14 ust. 1 pkt 4 ustawy z dnia 7 lipca 1994 r. Prawo budowlane (tęże jednolity: Dz. U. z 2003 r. nr 207 poz. 2016 z późn. zm.) oraz § 12 ust. 1 rozporządzenia Ministra Infrastruktury z dnia 18 maja 2005 r. w sprawie samodzielných funkcji technických w budownictwie (Dz. U. z 2005 r. Nr 96 poz. 817 z późn. zm.) oraz art. 104 Kodeksu postępowania administracyjnego (Dz. U. z 2000 r. Nr 98, poz. 1071 z późn. zm.)

Okręgowa Komisja Kwalifikacyjna

nadaje

Panu Waldemarowi Harasimowiczowi

magistrowi inżynierowi

urodzonemu dnia 18.10.1974 r. w Gorzowie Wlkp.

UPRAWNIENIA BUDOWLANE

Nr ewidencyjny LUKG/0010/POOS/05

do projektowania bez ograniczeń

w specjalności instalacyjnej w zakresie sieci, instalacji i urządzeń ciepłych, wentylacyjnych, gazowych, wodocigowych i kanalizacyjnych

Szczegółowy zakres uprawnień określony jest na odwrocie niniejszej decyzji.

UZASADNIENIE

Okręgowa Komisja Kwalifikacyjna Lubuskiej Okręgowej Izby Inżynierów Budownictwa w Gorzowie Wlkp. na podstawie protokołów z postępowania kwalifikacyjnego oraz z przeprowadzonego egzaminu, uchwałą nr 3 z dnia 15.12.2005 r. stwierdziła, że Pan Waldemar Harasimowicz posiada wymagane prawem wykształcenie i praktykę zawodową konieczną do uzyskania uprawnień budowlanych w w/w specjalności i uzyskał pozytywny wynik egzaminu na uprawnienia budowlane.

Od niniejszej decyzji służy odwołanie do Krajowej Komisji Kwalifikacyjnej Polskiej Izby Inżynierów Budownictwa w Warszawie za pośrednictwem Lubuskiej Okręgowej Izby Inżynierów Budownictwa w Gorzowie Wlkp. w terminie czterech dni od dnia jej ogłoszenia.


Skład orzekający Okręgowej Komisji Kwalifikacyjnej

Antoni Przybylski

Piotr Koczwar

PRZEWODNICZĄCY
LUBUSKIEJ OKRĘGOWEJ KOMISJI
KWALIFIKACYJNEJ W GORZOWIE WLKP.
mgr inż. Marek Puchalski

- Oczerniając:
1. Pan Waldemar Harasimowicz, ul. Zubrzyckiego 1A/4; 66-400 Gorzów Wlkp.
 2. Okręgowa Rada Izby
 3. Główny Inspektor Nadzoru Budowlanego, ul. Krucza 38A/2; 00-926 Warszawa
 4. za

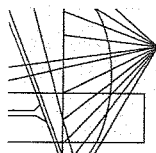

LUBUSKA OKRĘGOWA IZBA INŻYNIERÓW BUDOWNICTWA

ul. Kazimierza Wielkiego nr 10, 66-400 Gorzów Wlkp.
tel. 95 720 15 38 fax 95 720 77 17 e-mail: lps@lps.pl, lps.org.pl

Gorzów Wlkp., 22 stycznia 2013 r.

ZAŚWIADCZENIE

Pan/Pani

Waldemar Harasimowicz

miejsce zamieszkania:

ul. Zubrzyckiego 1A/4;
66-400 Gorzów Wlkp.

jest członkiem Lubuskiej Okręgowej Izby Inżynierów Budownictwa

o numerze ewidencyjnym:

LBS/IS/0012/06

i posiada wymagane ubezpieczenie od odpowiedzialności cywilnej.

Niniejsze zaświadczenie jest ważne od **1 marca 2013 r. do 28 lutego 2014 r.**



PRZEWODNICZĄCY
OKRĘGOWEJ RADY
LUBUSKIEJ OKRĘGOWEJ IZBY INŻYNIERÓW BUDOWNICTWA
mgr inż. Marek Puchalski

(pieczęć i podpis przewodniczącego LOIB)

**Oświadczenie
sprawdzającego**

Ja niżej podpisany(a).....
ELWIRA KRAMM.....
(imię i nazwisko projektanta)
posiadający uprawnienia do wykonywania samodzielnych funkcji technicznych w budownictwie w zakresie:

.....sieci, instalacji i urządzeń sanitarnych.....

oraz aktualny wpis na listę członków właściwej izby samorządu zawodowego –

Lubuska Okręgowa Izba Inżynierów Budownictwa w Gorzowie Wilkp. nr LBS/IS/2015/04

po zapoznaniu się z przepisami ustawy z dnia 7 lipca 1994r. - Prawo budowlane (Dz. U. z 2003r nr 207, poz.2016 z późn. zm.) zgodnie z art. 20 ust. 4 tej ustawy oświadczam, że projekt budowlany dotyczący budowy :

sieci wodociągowej i sieci kanalizacyjnej Dalewo, Suliszewo, Zagórki, Drawsko

Pomorskie.

ADRES OBIEKTU BUDOWLANEGO : 325/1 - OBRĘB 12 DRAWSKO POMORSKIE;

38/2,40,41,42/9,42/8,42/4 - OBRĘB 9 DRAWSKO POMORSKIE;376/2,377,378/1,374,372,373,368/31,

369/1,368/10,370/14,370/3,370/22,369/2,368/18,368/22,65/1,67/1,68/1,70,71,72,74/3,73/4,73/5,76/6,76/3,85

,57/1,58/5,58/4,256/8,61,62,256/9,256/10,60,128,342/2,94/1,88,136,236/4,236/2,230/18,230/17,114/3,108,3

44/1,345,346/1,347/35,347/45,339/28,339/16, 339/15,138/1,148-OBREB SULISZEWO; 7/2,5/5,5/3,9 -

OBREB DALEWO

został sporządzony zgodnie z obowiązującymi przepisami oraz zasadami wiedzy

technicznej.

Świadomy odpowiedzialności karnej za podanie w niniejszym oświadczeniu

nieprawdy, zgodnie z art. 233 Kodeksu Karnego, potwierdzam własnoręcznym

podpisem prawdziwość danych, zamieszczonych powyżej.

.....
(podpis projektanta)

**Oświadczenie
projektanta**

Ja niżej podpisany(a).....
JACEK SAWICKI
(imię i nazwisko projektanta)
posiadający uprawnienia do wykonywania samodzielnych funkcji technicznych w budownictwie w zakresie:

.....sieci, instalacji i urządzeń elektroenergetycznych.....

oraz aktualny wpis na liście członków właściwej izby samorządu zawodowego –

Lubuska Okręgowa Izba Inżynierów Budownictwa w Gorzowie Wlkp. nr LBS/IS/2072/05

po zapoznaniu się z przepisami ustawy z dnia 7 lipca 1994r. - Prawo budowlane (Dz. U. z

2003r nr 207, poz.2016 z późn. zm.) zgodnie z art. 20 ust. 4 tej ustawy oświadczam, że

projekt budowlany dotyczący budowy :

sieci wodociągowej i sieci kanalizacyjnej Dalewo, Suliszewo, Zagórki, Drawsko

Pomorskie.

ADRES OBIEKTU BUDOWLANEGO : 325/1 - OBRĘB 12 DRAWSKO POMORSKIE;

38/2,40,41,42/9,42/8,42/4 - OBRĘB 9 DRAWSKO POMORSKIE;376/2,377,378/1,374,372,373,368/31,

369/1,368/10,370/14,370/3,370/22,369/2,368/18,368/22,65/1,67/1,68/1,70,71,72,74/3,73/4,73/5,76/6,76/3,85

,57/1,58/5,58/4,256/8,61,62,256/9,256/10,60,128,342/2,94/1,88,136,236/4,236/2,230/18,230/17,114/3,108,3

44/1,345,346/1,347/35,347/45,339/28,339/16, 339/15,138/1,148-OBREB SULISZEWO; 7/2,5/5,5/3,9 -


OBREB DALEWO

został sporządzony zgodnie z obowiązującymi przepisami oraz zasadami wiedzy

technicznej.

Świadomy odpowiedzialności karnej za podanie w niniejszym oświadczeniu
nieprawdy, zgodnie z art. 233 Kodeksu Karnego, potwierdzam własnoręcznym
podpisem prawdziwość danych, zamieszczonych powyżej.

.....
(podpis projektanta)

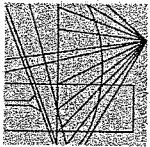

**LUBUSKA OKRĘGOWA IZBA INŻYNIERÓW
BUDOWNICTWA**

ul. Kazimierza Wielkiego nr 10. 66-400 Gorzów Wlkp.
tel. 95 720 15 38 fax 95 720 77 17 e-mail: lbs@lbs.pilb.org.pl

Gorzów Wlkp., 2 października 2012 r.

ZASWADCZENIE

Pan/Pani
Jacek Adam Sawicki

miejsce zamieszkania: ul. Matejki 30/2

66-400 Gorzów Wlkp.

jest członkiem Lubuskiej Okręgowej Izby Inżynierów Budownictwa

o numerze ewidencyjnym: **LBS/IE/2072/05**

i posiada wymagane ubezpieczenie od odpowiedzialności cywilnej.

Niniejsze zaświadczenie jest ważne od **1 września 2012 r. do 31 sierpnia 2013 r.**



**PRZEWODNICZĄCY
OKRĘGOWEJ RADY
IZBY INŻYNIERÓW BUDOWNICTWA**
[Podpis]
pieczęć i podpis przewodniczącego LOIB

KANCELARIA
LUBUSKA OKRĘGOWA IZBA INŻYNIERÓW BUDOWNICTWA
ul. Kazimierza Wielkiego nr 10
66-400 Gorzów Wlkp.
tel. 95 720 15 38 fax 95 720 77 17
e-mail: lbs@lbs.pilb.org.pl

Gorzów Wlkp. dnia 06.06.2005 r.

DECYZJA

Na podstawie art. 24 ust. 1 pkt. 2 ustawy z dnia 15 grudnia 2000 r. o samorządach zawodowych architektów, inżynierów budownictwa oraz urbanistów (Dz. U. z 2001 r. nr 5 poz. 43 z późn. zm.) art. 12 ust. 3, art. 13 ust. 1 pkt. 1, art. 14 ust. 1 pkt. 5 ustawy z dnia 7 lipca 1994 r. Prawo budowlane (tekst jednolity, Dz. U. z 2003 r. nr 207 poz. 2016 z późn. zm.) oraz § 9 ust. 1 rozporządzenia Ministra Gospodarki Pracy z dnia 30 grudnia 1994 r. w sprawie samodzielnego wykonywania funkcji technicznych w budownictwie (Dz. U. z 1995 r. nr 8 poz. 38 z późn. zm.) oraz art. 104 Kodeksu postępowania administracyjnego (Dz. U. z 2000 r. Nr 98, poz. 1071 z późn. zm.)

**Okręgowa Komisja Kwalifikacyjna
nadaje**

Panu Jackowi Adamowi Sawickiemu
magistrowi inżynierowi
urodzonemu dnia 16.06.1972 r. w Poleczynie Zdrój

UPRAWNIENIA BUDOWLANE
Nr ewidencyjny LUKG / 0005 / POOE / 05

do projektowania bez ograniczeń
w specjalności instalacyjnej w zakresie sieci, instalacji i urządzeń elektrycznych i elektroenergetycznych
Szczegółowy zakres uprawnień określony jest na odwrocie niniejszej decyzji.

UZASADNIENIE

Okręgowa Komisja Kwalifikacyjna Lubuskiej Okręgowej Izby Inżynierów Budownictwa w Gorzowie Wlkp. na podstawie protokołów z postępowania kwalifikacyjnego oraz z przeprowadzonego egzaminu, uchwałą nr 1 z dnia 20.05.2005 r., stwierdziła, że Pan Jacek Adam Sawicki posiada wymagane prawem wykształcenie i praktykę zawodową konieczną do uzyskania uprawnień budowlanych w ww. specjalności i uzyskał pozytywny wynik egzaminu na uprawnienia budowlane.

Pouczenie

Od niniejszej decyzji służy odwołanie do Krajowej Komisji Kwalifikacyjnej Polskiej Izby Inżynierów Budownictwa w Warszawie za pośrednictwem Lubuskiej Okręgowej Izby Inżynierów Budownictwa w Gorzowie Wlkp. w terminie czterech dni od dnia jej ogłoszenia.

Skład orzekający Okręgowej Komisji Kwalifikacyjnej

Piotr Koczwar

Antoni Przybyski

[Podpis]

**Przewodniczący
LUBUSKIEJ OKRĘGOWEJ KOMISJI
KVALIFIKACYJNEJ w Gorzowie Wlkp.**
[Podpis]

Oraz inni:
1. Pan Jacek Sawicki, ul. Matejki 30/2, 66-400 Gorzów Wlkp.
2. Okręgowa Rada Izby
3. Główny Inspektor Nadzoru Budowlanego, ul. Krucza 38/42, 60-026 Warszawa
4. idm

[Podpis] **Marka Buchalski**

**Oświadczenie
sprawdzającego**

Ja niżej podpisany(a).....Zenon Cybula
(imię i nazwisko projektanta)
posiadający uprawnienia do wykonywania samodzielnych funkcji technicznych w budownictwie w zakresie:

.....sieci, instalacji i urządzeń elektroenergetycznych.....

oraz aktualny wpis na listę członków właściwej izby samorządu zawodowego –

Lubuska Okręgowa Izba Inżynierów Budownictwa w Gorzowie Wlkp. nr LBS/IE/2072/01

po zapoznaniu się z przepisami ustawy z dnia 7 lipca 1994r. - Prawo budowlane (Dz. U. z 2003r nr 207, poz.2016 z późn. zm.) zgodnie z art. 20 ust. 4 tej ustawy oświadczam, że

projekt budowlany dotyczący budowy :

sieci wodociągowej i sieci kanalizacyjnej Dalewo, Suliszewo, Zagórki, Drawsko

Pomorskie.

ADRES OBIEKTU BUDOWLANEGO : 325/1 - OBRĘB 12 DRAWSKO POMORSKIE;

38/2,40,41,42/9,42/8,42/4 - OBRĘB 9 DRAWSKO POMORSKIE;376/2,377,378/1,374,372,373,368/31,

369/1,368/10,370/14,370/3,370/22,369/2,368/18,368/22,65/1,67/1,68/1,70,71,72,74/3,73/4,73/5,76/6,76/3,85

,57/1,58/5,58/4,256/8,61,62,256/9,256/10,60,128,342/2,94/1,88,136,236/4,236/2,230/18,230/17,114/3,108,3

44/1,345,346/1,347/35,347/45,339/28,339/16, 339/15,138/1,148-OBRĘB SULISZEWO, 7/2,5/5,5/3,9 -

OBRĘB DALEWO

został sporządzony zgodnie z obowiązującymi przepisami oraz zasadami wiedzy

technicznej.

Świadomy odpowiedzialności karnej za podanie w niniejszym oświadczeniu nieprawdy, zgodnie z art. 233 Kodeksu Karnego, potwierdzam własnoręcznym podpisem prawdziwość danych, zamieszczonych powyżej.

.....
(podpis projektanta)

LUBUSKA OKRĘGOWA IZBA INŻYNIERÓW
CENTRUM INFORMACJI
ul. K. Wierzyńskiego 63-400 GORZÓW WLKP.
tel. 095/720 15 38, fax 095/720 15 37

sygn. akt. LUKG-OKK/0054/7131 / D-3/2005

Gorzów Wlkp. dnia 06.06.2005 r.

DECYZJA

Na podstawie art. 24 ust. 1 pkt. 2 ustawy z dnia 15 grudnia 2000 r. o samorządach zawodowych architektów, inżynierów budownictwa oraz urbanistów (Dz. U. z 2001 r. nr 5 poz. 42 z późn. zm.) i art. 12 ust. 3, art. 13 ust. 1 pkt. 1, art. 14 ust. 1 pkt. 5 ustawy z dnia 7 lipca 1994 r. Prawo budowlane (tekst jednolity: Dz. U. z 2003 r. nr 207 poz. 2016 z późn. zm.) oraz § 9 ust. 1 rozporządzenia Ministra Gospodarki Przemysłu i Budownictwa z dnia 30 grudnia 1994 r. w sprawie samodzielnego funkcji technicznych w budownictwie (Dz. U. z 1995 r. nr 8 poz. 38 z późn. zm.) oraz art. 104 Kodeksu postępowania administracyjnego (Dz. U. z 2000 r. Nr 98, poz. 1071 z późn. zm.)

Okręgowa Komisja Kwalifikacyjna

nadaje

Panu Zenonowi Bernardowi Cybuli

magistrowi inżynierowi elektrykowi

urodzonemu dnia 14.09.1957 r. w Gorzowie Wlkp.

UPRAWNIENIA BUDOWLANE

Nr ewidencyjny LUKG/0003/POOE/05

do projektowania bez ograniczeń

w specjalności instalacyjnej w zakresie sieci, instalacji i urządzeń elektrycznych i elektroenergetycznych

Szczegółowy zakres uprawnień określony jest na odwrocie niniejszej decyzji.

UZASADNIENIE

Okręgowa Komisja Kwalifikacyjna Lubuskiej Okręgowej Izby Inżynierów Budownictwa w Gorzowie Wlkp. na podstawie protokołów z postępowania kwalifikacyjnego oraz z przeprowadzonego egzaminu, uchwałą nr 1 z dnia 20.05.2005 r., stwierdziła, że Pan Zenon Bernard Cybula posiada wymagane prawem wykształcenie i praktykę zawodową konieczną do uzyskania uprawnień budowlanych w w/w specjalności i uzyskał pozytywny wynik egzaminu na uprawnienia budowlane.

Pouczenie

Od niniejszej decyzji służy odwołanie do Krajowej Komisji Kwalifikacyjnej Polskiej Izby Inżynierów Budownictwa w Warszawie za pośrednictwem Lubuskiej Okręgowej Izby Inżynierów Budownictwa w Gorzowie Wlkp. w terminie czternastu dni od daty jej doręczenia.

Skład orzekający Okręgowej Komisji Kwalifikacyjnej

Antoni Przybicki

Piotr Koczwar

Marek Puchalski


[Podpis]

[Podpis]

[Podpis]

Orzeczenie:
1. Pan Zenon Cybula, ul. Powstańców Wlkp. 15, 66-400 Gorzów Wlkp.
2. Okręgowa Rada Izby
3. Główny Inspektor Nadzoru Budowlanego, ul. Krucza 38-42, 00-935 Warszawa
4. 30

PRZEWODNICZĄCY
LUBUSKIEJ OKRĘGOWEJ KOMISJI
KVALIFIKACYJNEJ W GORZOWIE WLKP.
mgr inż. Marek Puchalski

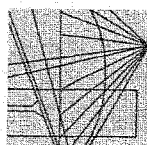

LUBUSKA OKRĘGOWA IZBA INŻYNIERÓW BUDOWNICTWA

ul. Kazimierza Wielkiego nr 10, 66-400 Gorzów Wlkp.
tel. 95 720 15 38 fax 95 720 77 17 e-mail: lbs@lbs.pl, lbs.org.pl

Gorzów Wlkp., 17 grudnia 2012 r.

ZAŚWIADCZENIE

Pan/Pani **Zenon Cybula**

miejsce zamieszkania:

ul. Londyńska 3A/9;
66-400 Gorzów Wlkp.

jest członkiem Lubuskiej Okręgowej Izby Inżynierów Budownictwa

o numerze ewidencyjnym: **LBS/IE/207201**

i posiada wymagane ubezpieczenie od odpowiedzialności cywilnej.

Niniejsze zaświadczenie jest ważne od **1 stycznia 2013 r. do 31 grudnia 2013 r.**



PRZEWODNICZĄCY
OKRĘGOWEJ RADY
mgr inż. Józef Krzyżanowski
(pieczęć/ podpis przewodniczącego LOIIB)

KARTA REJESTRACYJNA

mapy dla celów projektowych

OBIEKT: trasa Dalewo - Suliszewo gm: Czaplinek powiat: drawski woj. zachodniopomorskie		SKALA: 1:1000 Układ współrzędnych: „2000” Poziom odniesienia wysokości: Kronsztadt Kierownik roboty: Dariusz Kęsy upr. nr 18488 zakres I;		Mapę do celów projektowych sporządzono metodą cyfrową przy wykorzystaniu: 1. mapy zasadniczej w skali 1:1000 sekcja: 5.202.28.01.2, 5.202.28.02.1 - 2, - 3, - 4, 5.202.28.07.2 - 4		Na mapie do celów projektowych wykazano następujące uzgodnione przez ZUDP projekty sieci uzbrojenia terenu: 199/06ks		Informacje dodatkowe: 1. — — — zakres pomiaru 2. Redakcja znaków zgodna z instrukcją techniczną K-1 (Podstawowa Mapa Kraju z 1998 r.) 3. Mapa nadaje się do celów projektowych w zakresie pomiaru 4. Stopień kartometryczności mapy do celów projektowych jest zgodny z przepisami instrukcji technicznej K-1 (Podstawowa Mapa Kraju z 1998 r.) 5. Wszystkie trwałe obiekty budowlane podlegają wytyczeniu przez jednostkę wykonawstwa geodezyjnego 6. Nie wyklucza się istnienia w terenie również uzbrojenia, o którym brak było informacji branzowych i nie zostało odnalezione w czasie inwentaryzacji geodezyjnej		Uzbrojenie opracowano na podstawie: 1. danych branzowych — z literą B 2. pośredniego ustalenia przebiegu aparaturą elektromagnetyczną — z literą A 3. bezpośrednich pomiarów powykonawczych — bez litery W związku z tym w częściach I i 2 nie gwarantuje się kompletności, a dokładność położenia uzbrojenia na mapie może być niższa od dokładności kartometrycznej mapy		Aktualność wódnika na dzień: 18.06.2012 r.	
Przedsiębiorstwo Geodezyjno- -Kartograficzne Dariusz Kęsy ul. Wojska Polskiego 70A/5 78-460 Barwice NIP 673-143-10-77		Wykonano w ramach roboty geodezyjnej: KERG nr: 025-128/2012		W zakresie opracowania znajdują się punkty osnowy geodezyjnej podlegające ochronie na podst. art. 15, art. 48 ust 1 pkt 3 ustawy Prawo geodezyjne i kartograficzne nr: 1001, 1002, 1013.		Granice i nr działek ewidencyjnych: wg danych WGKik Starostwa Powiatowego w Drawsku Pom. z dnia 18.06.2012 r. Na mapie do celów projektowych nie ustalono obciążeń służebnościami gruntowymi ujawnionymi w księgach wieczystych		Rejestracja: WYDZIAŁ GEODEZJI, KARTOGRAFII I KATASTRU W obszarze oznaczonym linią przerywaną dokonano aktualizacji treści mapy zasadniczej Dokumenty z pomiaru uzupełniającego przyjęto do zobowiązania na budowę podlegają wytyczeniu inwentaryzacji powykonawczej przez jednostkę uprawnioną do wykonywania prac geodezyjnych. 04 LIP. 2012 Drawsko Pom.		WYDZIAŁ GEODEZJI, KARTOGRAFII I KATASTRU Reprodukowanie, rozpowszechnianie i rozpraszanie niniejszego dokumentu wymaga zezwolenia, którym mowa w art. 18 ustawy z dnia 17 maja 1989 r. - Prawo geodezyjne i kartograficzne (Dz.U. z 2010r. Nr 193, poz. 1287 z zm.) 04 LIP. 2012 Drawsko Pom.		STAROSTA DRAWSKI Z up. STAROSTY mgr inż. Dominik Dołżycki GEODETA POWIATOWY mgr inż. Dominik Dołżycki GEODETA POWIATOWY Kierownik jednostki wykonawstwa geodezyjnego	

KARTA REJESTRACYJNA mapy dla celów projektowych

Przedsiębiorstwo Geodezyjno-Kartograficzne Dariusz Kęsy Ul. Wojska Polskiego 70A/5 78-460 Barwice NIP 673-143-10-77 320302 5 2 9 2 2 - 14.11.2012 4 Wykonano w ramach roboty geodezyjnej: KERG nr: 025-198/2012 W zakresie opracowania znajdują się punkty osnowy geodezyjnej podlegające ochronie na podst. art. 15, art. 48 ust 1 pkt 3 ustawy Prawo geodezyjne i kartograficzne nr: 200, 201, 1003, 1004, 1008, 1061, 1062. Granice i nr działek ewidencyjnych: wg danych WGKIK Starostwa Powiatowego w Drowsku Pom. z dnia 05.11.2012 r. Na mapie do celów projektowych nie ustalono obciążeń służebnościami gruntowymi ujawnianymi w księgach wieczystych Rejestracja: STAROSTA DRAWSKI WYDZIAŁ GEODEZJI, KARTOGRAFII I KATASTRU W obszarze oznaczonym linią przerywaną dokonano aktualizacji treści mapy zasadniczej. Dokumenty z pomiaru uzupełniające przyjęto do zasobu powiatowego w dniu 06.12.2012 689/2012 Niniejsza mapa może służyć do celów projektowych. Projektowane obiekty budowlane wymagające pozwolenia na budowę podlegają wytyczeniu i inwentaryzacji powykonalowej przez jednostki uprawnione do wykonywania prac geodezyjnych. 06.12.2012 Z up. STAROSTY Drowsko Pom. STAROSTA DRAWSKI WYDZIAŁ GEODEZJI, KARTOGRAFII I KATASTRU Reprodukowanie, rozpowszechnianie i rozpraszanie niniejszego dokumentu wymaga zezwolenia, o którym mowa w art. 18 ustawy z dnia 17 maja 1989 r. - Prawo geodezyjne i kartograficzne (Dz.U. z 2010r. Nr 193, poz. 1287 z zm.). 06.12.2012 Z up. STAROSTY Drowsko Pom. mgr inż. Dominik Dołycki GEODEZJA POWIATOWA Kierownik jednostki wykonawstwa geodezyjnego Dariusz Kęsy (Inz. Znak N. 18488)	OBIEKT: Suliszewo, Trasa Suliszewo – Drowsko Pomorskie gm: Drowsko Pomorskie powiat: drawski woj. zachodniopomorskie SKALA: 1:500 Układ współrzędnych: „2000” Poziom odniesienia wysokości: Kronszadt Kierownik roboty: Dariusz Kęsy upr. nr 18488 zakres I; Mapa do celów projektowych sporządzono metodą cyfrową przy wykorzystaniu: 1. mapy zasadniczej w skali 1:500 5.202.28.07.4.1 - 2, -3, -4, 5.202.28.12.1.1 - 2, -4, -2.1 - 2, -3, -4, 5.202.28.13.1.1, -3.1 - 3, 5.202.28.08.3.3, 5.202.28.17.2.2, 5.202.28.18.1.1, 5.202.28.06.3.3 - 4, -4.3 - 4, 5.202.28.11.2.2 Na mapie do celów projektowych wykazano następujące uzgodnione przez ZUDP projekty sieci 159/08g, 249/08e, 379/09w, 573/09e, 596/09k, 632/09e, 220/10e, 479/11e, 551/11e uzbrojenia terenu: 159/08g, 249/08e, 379/09w, 573/09e, 596/09k, 632/09e, 220/10e, 479/11e, 551/11e Informacje dodatkowe: 1. — — — zakres pomiaru 2. Redakcja znaków zgodna z instrukcją techniczną K-1 (Podstawowa Mapa Kraju z 1998 r.) 3. Mapa nadaje się do celów projektowych w zakresie pomiaru 4. Stopień kartometryczności mapy do celów projektowych jest zgodny z przepisami instrukcji technicznej K-1 (Podstawowa Mapa Kraju z 1998 r.) 5. Wszystkie trwałe obiekty budowlane podlegają wytyczeniu przez jednostkę wykonawstwa geodezyjnego. Nie wyklucza się istnienia w terenie również uzbrojenia, o którym brak było informacji branzowych i nie zostało odnalezione w czasie inwentaryzacji geodezyjnej Uzbrojenie opracowano na podstawie: 1. danych branzowych – z literą B 2. pośredniego ustalenia przebiegu aparatury elektromagnetycznej – z literą A 3. bezpośrednich pomiarów powykonalowych – bez litery W związku z tym w częściach 1 i 2 nie gwarantuje się kompletności, a dokładność położenia uzbrojenia na mapie może być niższa od dokładności kartometrycznej mapy Aktualność wótnika na dzień: 14.11.2012 r.
--	---

KARTA REJESTRACYJNA

mapy dla celów projektowych

OBIEKT: Zagórki gm: Drawsko Pomorskie powiat: drawski woj. zachodniopomorskie		SKALA: 1:1000 Układ współrzędnych: „2000” Poziom odniesienia wysokości: Kronsztaadt		Kierownik roboty: Dariusz Kęsy upr. nr 18488 zakres I;		Mapę do celów projektowych sporządzono metodą cyfrową przy wykorzystaniu: 1. mapy zasadniczej w skali 1:1000 sekcja: 5.202.28.06.3, 5.202.28.11.1 - 3		Na mapie do celów projektowych wykazano następujące uzgodnione przez ZUDP projekty 268/11e		Na mapie do celów projektowych nie ustalono obciążen służebnościami gruntowymi ujawnionymi w księgach wieczystych		Wykonano w ramach roboty geodezyjnej: KERG nr: 025-130/2012		W zakresie opracowania znajdują się punkty osnowy geodezyjnej podlegające ochronie na podst. art. 15, art. 48 ust 1 pkt 3 ustawy Prawo geodezyjne i kartograficzne nr: 1067, 1068, 1069, 1070, 1071.		Granice i nr działek ewidencyjnych: wg danych WGIK Starostwa Powiatowego w Drawsku Pom. z dnia 19.06.2012 r.		Na mapie do celów projektowych nie ustalono obciążen służebnościami gruntowymi ujawnionymi w księgach wieczystych		Regestracja: STAROSTA DRAWSKI WYDZIAŁ GEODEZJI, KARTOGRAFII I KATASTRU W obszarze oznaczonym linią przerywaną dokonano aktualizacji treści mapy zasadniczej. Dokumenty z pomiaru uzupełniającego przyjęto do zasobu powiatowego w dniu 11 LIP. 2012 Izawid. pod nr 409/2012 Należy mapa może służyć do celów projektowych. Projektowane obiekty budowlane wymagające pozwolenia na budowę podlegają wyłączeniu i inwentaryzacji powykonawczej przez jednostki uprawnione do wykonywania prac geodezyjnych.		STAROSTA DRAWSKI WYDZIAŁ GEODEZJI, KARTOGRAFII I KATASTRU Reprodukowanie, rozpowszechnianie i rozpraszanie niniejszego dokumentu wymaga zezwolenia, którym mowa w art. 18 ustawy z dnia 17 maja 1989 r. - Prawo geodezyjne i kartograficzne (Dz.U. z 2010r. Nr 193, poz. 1287 z zm.) 11 LIP. 2012 Z up. STANISŁAW mgr inż. Dominik Dołycki GEODETA POWIATOWY		Kierownik jednostki wykonawstwa geodezyjnego GEODETA POWIATOWY Dariusz Kęsy upr. nr 18488		Aktualność wótornika na dzień: 19.06.2012 r.		Uzbrojenie opracowane na podstawie: 1. danych branzowych - z literą B 2. pośredniego ustalenia przebiegu aparaturą elektromagnetyczną - z literą A 3. bezpośrednich pomiarów powykonawczych - bez litery W związku z tym w częściach 1 i 2 nie gwarantuje się kompletności, a dokładność od dokładności kartometrycznej mapy		Informacje dodatkowe: 1. - - - zakres pomiaru 2. Redakcja znaków zgodna z instrukcją techniczną K-1 (Podstawowa Mapa Kraju z 1998 r.) 3. Mapa nadaje się do celów projektowych w zakresie pomiaru 4. Stopień kartometryczności mapy do celów projektowych jest zgodny z przepisami instrukcji technicznej K-1 (Podstawowa Mapa Kraju z 1998 r.) 5. Wszystkie urwaie obiekty budowlane podlegają wyłączeniu przez jednostkę wykonawstwa geodezyjnego, o którym brak było informacji branzowych i nie zostało odwołanie w czasie inwentaryzacji geodezyjnej		Uzbrojenie opracowane na podstawie: 1. danych branzowych - z literą B 2. pośredniego ustalenia przebiegu aparaturą elektromagnetyczną - z literą A 3. bezpośrednich pomiarów powykonawczych - bez litery W związku z tym w częściach 1 i 2 nie gwarantuje się kompletności, a dokładność od dokładności kartometrycznej mapy		Aktualność wótornika na dzień: 19.06.2012 r.	
--	--	--	--	--	--	---	--	---	--	--	--	---	--	---	--	---	--	--	--	--	--	---	--	---	--	--	--	---	--	---	--	---	--	--	--

KARTA REJESTRACYJNA mapy dla celów projektowych

OBIEKT: Drawsko Pomorskie, trasa Obr. 19, 12, 9 m: Drawsko Pomorskie powiat: drawski woj. zachodniopomorskie SKALA: 1:500 Układ współrzędnych: „2000” Poziom odniesienia wysokości: Kronszadt Kierownik roboty: Dariusz Kęsy npr. nr 18488 zakres I;		Przedsiębiorstwo Geodezyjno-Kartograficzne Dariusz Kęsy Ul. Wojska Polskiego 70A/5 78-460 Barwice NIP 673-143-10-77 320302 4 2 9 2 2 - 23.11.2012 4	
Mapę do celów projektowych sporządzono metodą cyfrową przy wykorzystaniu: 1. mapy zasadniczej w skali 1:500 5.202.27.10.3.4, 5.202.27.10.4.3-4		W zakresie opracowania znajdują się punkty osnowy geodezyjnej podlegające ochronie na podst. art. 15, art. 48 ust 1 pkt 3 ustawy Prawo geodezyjne i kartograficzne nr: 456, 1169, 1170, 1171, 1172.	
Na mapie do celów projektowych wykazano następujące uzgodnione przez ZUDP projekty sieci uzbrojenia terenu: brak		Granice i nr działek ewidencyjnych: wg danych WGKIK Starostwa Powiatowego w Drawsku Pom. z dnia 21.11.2012 r. Na mapie do celów projektowych nie ustalono obciążeń służebnościami gruntowymi ująłymi w księgach wieczystych	
Informacje dodatkowe: 1. — — — zakres pomiaru 2. Redakcja znaków zgodna z instrukcją techniczną K-1 (Podstawowa Mapa Kraju z 1998 r.) 3. Mapa nadaje się do celów projektowych w zakresie pomiaru 4. Stopień kartometryczności mapy do celów projektowych jest zgodny z przepisami instrukcji technicznej K-1 (Podstawowa Mapa Kraju z 1998 r.) 5. Wszystkie trwałe obiekty budowlane podlegają wyłączeniu przez jednostkę wykonawstwa geodezyjnego o którym brak było informacji branżowych i nie zostało odnotowane w czasie inwentaryzacji geodezyjnej		Rejestracja: STAROSTA DRAWSKI WYDZIAŁ GEODEZJI, KARTOGRAFII I KATASTRU W obszarze oznaczonym linią przerywaną dokonano aktualizacji treści mapy zasadniczej. Dokumenty z pomiaru uzupełniającego przyległo do zasobu powiatowego w dniu 14.12.2012 i zaewid. pod nr 14.12.2012 Niniejsza mapa może służyć do celów projektowych. Projektowane obiekty budowlane wymagające pozwoleń na budowę podlegają wyłączeniu i inwentaryzacji powykonawczej przez jednostki uprawnione do wykonywania prac geodezyjnych. 14.12.2012 Z up. S. KROSTY Drawsko Pom.	
Uzbrojenie opracowano na podstawie: 1. danych branżowych – z literą B 2. pośredniego ustalenia przebiegu aparaturą elektromagnetyczną - z literą A 3. bezpośrednich pomiarów powykonawczych – bez liter W związku z tym w częściach 1 i 2 nie gwarantuje się kompletności, a dokładność położenia uzbrojenia na mapie może być niższa od dokładności kartometrycznej mapy		Wydział Geodezji, Kartografii i Katastru Rozprowadzanie, rozpowszechnianie i reprodukcję niniejszego dokumentu wymaga zezwolenia, o którym mowa w art. 18 ustawy z dnia 17 maja 1989 r. Prawo geodezyjne i kartograficzne (Dz.U. z 2010r. Nr 193, poz. 1287 z zm.) 14.12.2012 Z up. S. KROSTY Drawsko Pom. mgr inż. Dominik Doliński STAROSTA DRAWSKI WYDZIAŁ GEODEZJI, KARTOGRAFII I KATASTRU Rozprowadzanie, rozpowszechnianie i reprodukcję niniejszego dokumentu wymaga zezwolenia, o którym mowa w art. 18 ustawy z dnia 17 maja 1989 r. Prawo geodezyjne i kartograficzne (Dz.U. z 2010r. Nr 193, poz. 1287 z zm.) 14.12.2012 Z up. S. KROSTY Drawsko Pom. mgr inż. Dominik Doliński	
Aktualność wódnika na dzień: 21.11.2012 r.		Kierownik jednostki wykonawstwa geodezyjnego (inż. Dariusz Kęsy)	